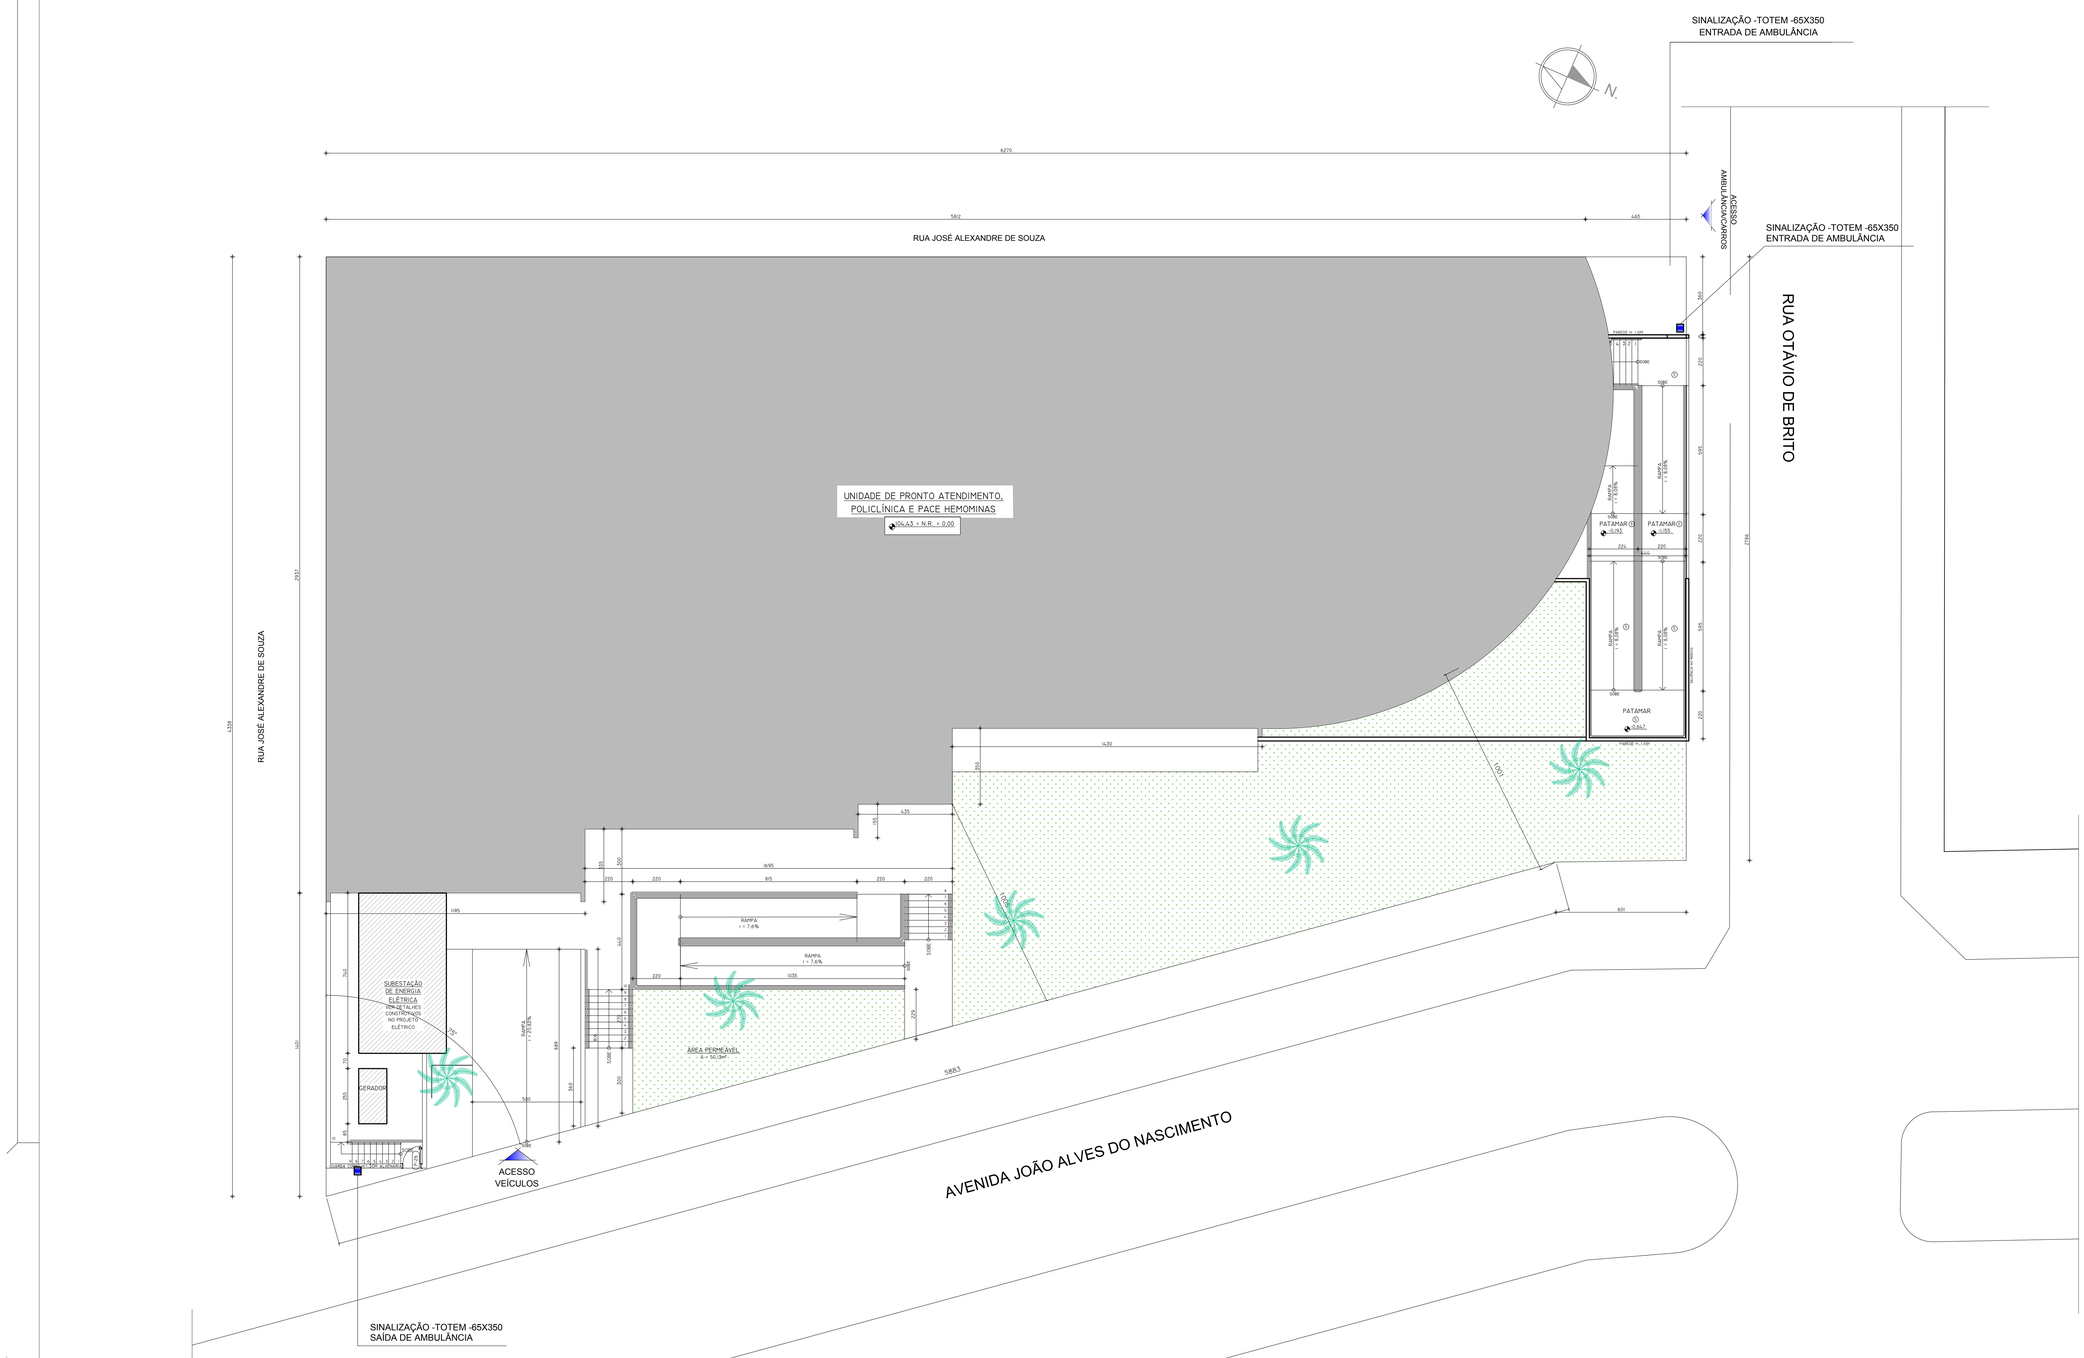


SITUAÇÃO / LOCAÇÃO
ESC 1:100

| REVISÃO | DESCRIÇÃO | EXECUTADO POR | DATA |
|---|---|---|---|
| R20 | PROJETO DIVISÕES INTERNAS POLICLÍNICA E PACE HEMOMINAS - 3º PAVIMENTO | CRISTINA | JUNHO / 2022 |
| R19 | LEVANTAMENTO CADASTRAL 3DP ESPEDITO DE ÁREA - AS BUILT | CRISTINA | JUNHO / 2021 |
| R16 | REVISÃO DA ARQUITETURA QUANTO A COBERTURA E REVISÃO DE CORREMÃOS EXTERNOS E INTERNOS. | TIAGO | OUTUBRO / 2020 |
| R15 | REVISÃO DO PISO DA SALA DE T.; ALTERAÇÃO DA PORTA PR4 E PAREDE BARITADA DA EMERGÊNCIA ODONTOLÓGICA. REFLAMÂNCIOS DENTRO DE FUNI E COBERTURA | CRISTINA | OUTUBRO / 2020 |
| R14 | REVISÃO DAS JUNTAS DE DILATAÇÃO NAS FACHADAS E GUARDA DE EXAURIRIA NO TÉRREO - JI , JE , LE - MUDANÇA NO PISO(NL, CT E PR) MUDANÇA NA PLACA E MODIFICAÇÃO DO QUADRO DE ESPECIFICAÇÕES DE ACABAMENTOS E NOS PISOS | CRISTINA | JULHO / 2020 |
| R13 | REVISÃO DOS EIXOS HIDRÁULICOS, BANCADAS SECAS E MOLHADAS, ACESSO SHAFTS, MANUTENÇÃO COBERTURA E RESERVATÓRIOS | CRISTINA | ABRIL / 2020 |
| R12 | REVISÃO DOS EIXOS HIDRÁULICOS, BANCADAS SECAS E MOLHADAS, ACESSO SHAFTS, MANUTENÇÃO COBERTURA E RESERVATÓRIOS | CRISTINA | MARÇO / 2020 |
| R11 | REVISÃO DA ARQUITETURA QUANTO À RAMPA ACESSO RUA OTÁVIO DE BRITO | CRISTINA | JANEIRO / 2020 |
| R10 | REVISÃO DA ARQUITETURA QUANTO À SUBESTAÇÃO, GERADOR, CORTES, FACHADAS, NÍVEL TÉRREO E SHAFTS | CRISTINA | DEZEMBRO / 2019 |
| R9 | REVISÃO DA ARQUITETURA QUANTO À SUBESTAÇÃO, GERADOR, CORTES, FACHADAS E CORRIMÃO | CRISTINA | NOVEMBRO / 2019 |
| R8 | REVISÃO DA ARQUITETURA QUANTO À FACHADAS, ACESSOS, LAYOUT DOS BANHEIROS, ESCADAS E COBERTURA | CRISTINA | AGOSTO / 2019 |
| R7 | REVISÃO DA ARQUITETURA QUANTO À ESTRUTURA E ESQUADRIAS | CRISTINA / IBRAHIM / TIAGO | JUNHO / 2019 |
| R6 | REVISÃO DA ARQUITETURA QUANTO À ESTRUTURA | CRISTINA / IBRAHIM / EDSON / TIAGO | MAIO / 2019 |
| R5 | REVISÃO DA ARQUITETURA | SHIRLEY / IBRAHIM / EDSON | NOVEMBRO / 2018 |
| R4 | REVISÃO DA ARQUITETURA QUANTO AO PSCIP | SHIRLEY / IBRAHIM / EDSON | AGOSTO / 2018 |
| R3 | REVISÃO DA ESTRUTURA | SHIRLEY / LEANDRO | JUNHO / 2018 |
| R2 | ATENDIMENTO À ANÁLISE TÉCNICA 005/2018 | SHIRLEY / LEANDRO | JUNHO / 2018 |
| R1 | REVISÃO DO ACESSO À SANTA CASA | SHIRLEY / LEANDRO | FEVEREIRO / 2018 |
| R0 | EMISSÃO INICIAL | SHIRLEY O. BRANDÃO | JUNHO / 2017 |


SECRETARIA MUNICIPAL DE URBANISMO - SMU

TODOS OS DIREITOS RESERVADOS. ESTE DOCUMENTO NÃO PODE SER UTILIZADO, COPIADO OU CEDIDO FORA DOS TERMOS CONTRATUAIS, OU SEM AUTORIZAÇÃO DO RESPONSÁVEL. ESTE DESENHO DE PROPRIEDADE DA **PREFEITURA MUNICIPAL DE PATROCÍNIO** DEVE SER UTILIZADO SOMENTE PELO PESSOAL AUTORIZADO, DENTRO DOS INTERESSES DO MUNICÍPIO. É PROIBIDA A SUA REPRODUÇÃO TOTAL OU PARCIAL SEM PERMISSÃO PRÉVIA POR ESCRITO, DEVENDO SER DEVOLVIDO PARA O DEPARTAMENTO DE ENGENHARIA QUANDO SOLICITADO OU QUANDO DA CONCLUSÃO DOS TRABALHOS GUIAS A INFORMAÇÃO AQUI CONTIDA FOI NECESSÁRIA.


TITULO:
**PROJETO DE REFORMA DO 3º PAVIMENTO PARA IMPLANTAÇÃO DA POLICLÍNICA E PACE HEMOMINAS - MODIFICAÇÃO SEM ACRÉSCIMO DE ÁREA**

USO:
**HOSPITALAR - PRONTO SOCORRO MUNICIPAL TEREZINHA MOREIRA MARRA**

DETALHE:
SITUAÇÃO E LOCAÇÃO

PROPRIETÁRIO:
**MUNICÍPIO DE PATROCÍNIO**

DOCUMENTO:
**CNPJ.: 18.468.033/0001-26**

ENDEREÇO DO IMÓVEL:
RUA OTÁVIO DE BRITO, Nº 15 - CENTRO - PATROCÍNIO/MG

DAEPA:

R.T. PROJETO:
**CRISTINA NUNES MACHADO SANTOS**
ARQUITETA E URBANISTA
CAU A57429-5

R.T. EXECUÇÃO:

S.M.U.:

PROPRIETÁRIO:
**MUNICÍPIO DE PATROCINIO**
CNPJ.: 18.468.033/0001-26

O RESPONSÁVEL TÉCNICO PELA OBRA E/OU AUTOR DO PROJETO ASSUME PERANTE O MUNICÍPIO E TERCEIROS QUE TODAS AS CONDIÇÕES PREVISTAS NO PROJETO ARQUITETÔNICO ESTÃO DE ACORDO COM AS NBR'S E CÓDIGO CIVIL BRASILEIRO.

| Nº DE UNIDADES | Nº DE PAVIMENTOS | ÁREA DO LOTE (m²) | ÁREA DE PROJEÇÃO (m²) | ZONEAMENTO (SIGLA) | TAXA DE OCUPAÇÃO (%) | TAXA DE PERMEABILIDADE (%) | COEFICIENTE DE APROVEITAMENTO (CA) |
|---|---|---|---|---|---|---|---|
| **01** | **05** | 2.191,59 | 1.418,68 | **ZM** | **64%** | **23%** | **3,03** |

| ÁREAS | CONSTRUÍDA (m²) | A INCLUIR (m²) | A DEMOLIR (m²) | A CONSTRUIR (m²) | TOTAL (m²) |
|---|---|---|---|---|---|
| PRINCIPAL | 6.741,78 | - | - | - | 6.741,78 |
| DEPENDÊNCIA | - | - | - | - | - |

| SETOR: | QUADRA: | LOTE: | ESCALA: | DATA: | FOLHA: |
|---|---|---|---|---|---|
| **12** | **020** | **0090** | INDICADA | JUNHO/ 2021 | **01 / 12** |

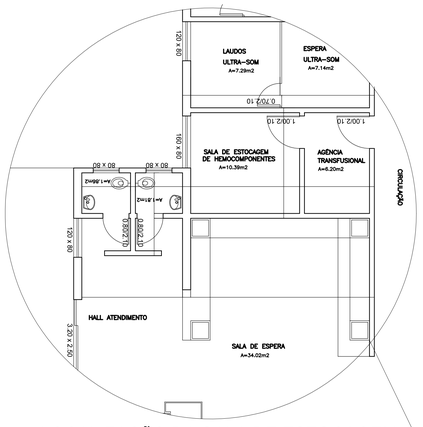


LOCALIZAÇÃO DA SALA DE ESTOCAGEM
DE HEMOCOMPONENTES
SANTA CASA 3° PAVIMENTO

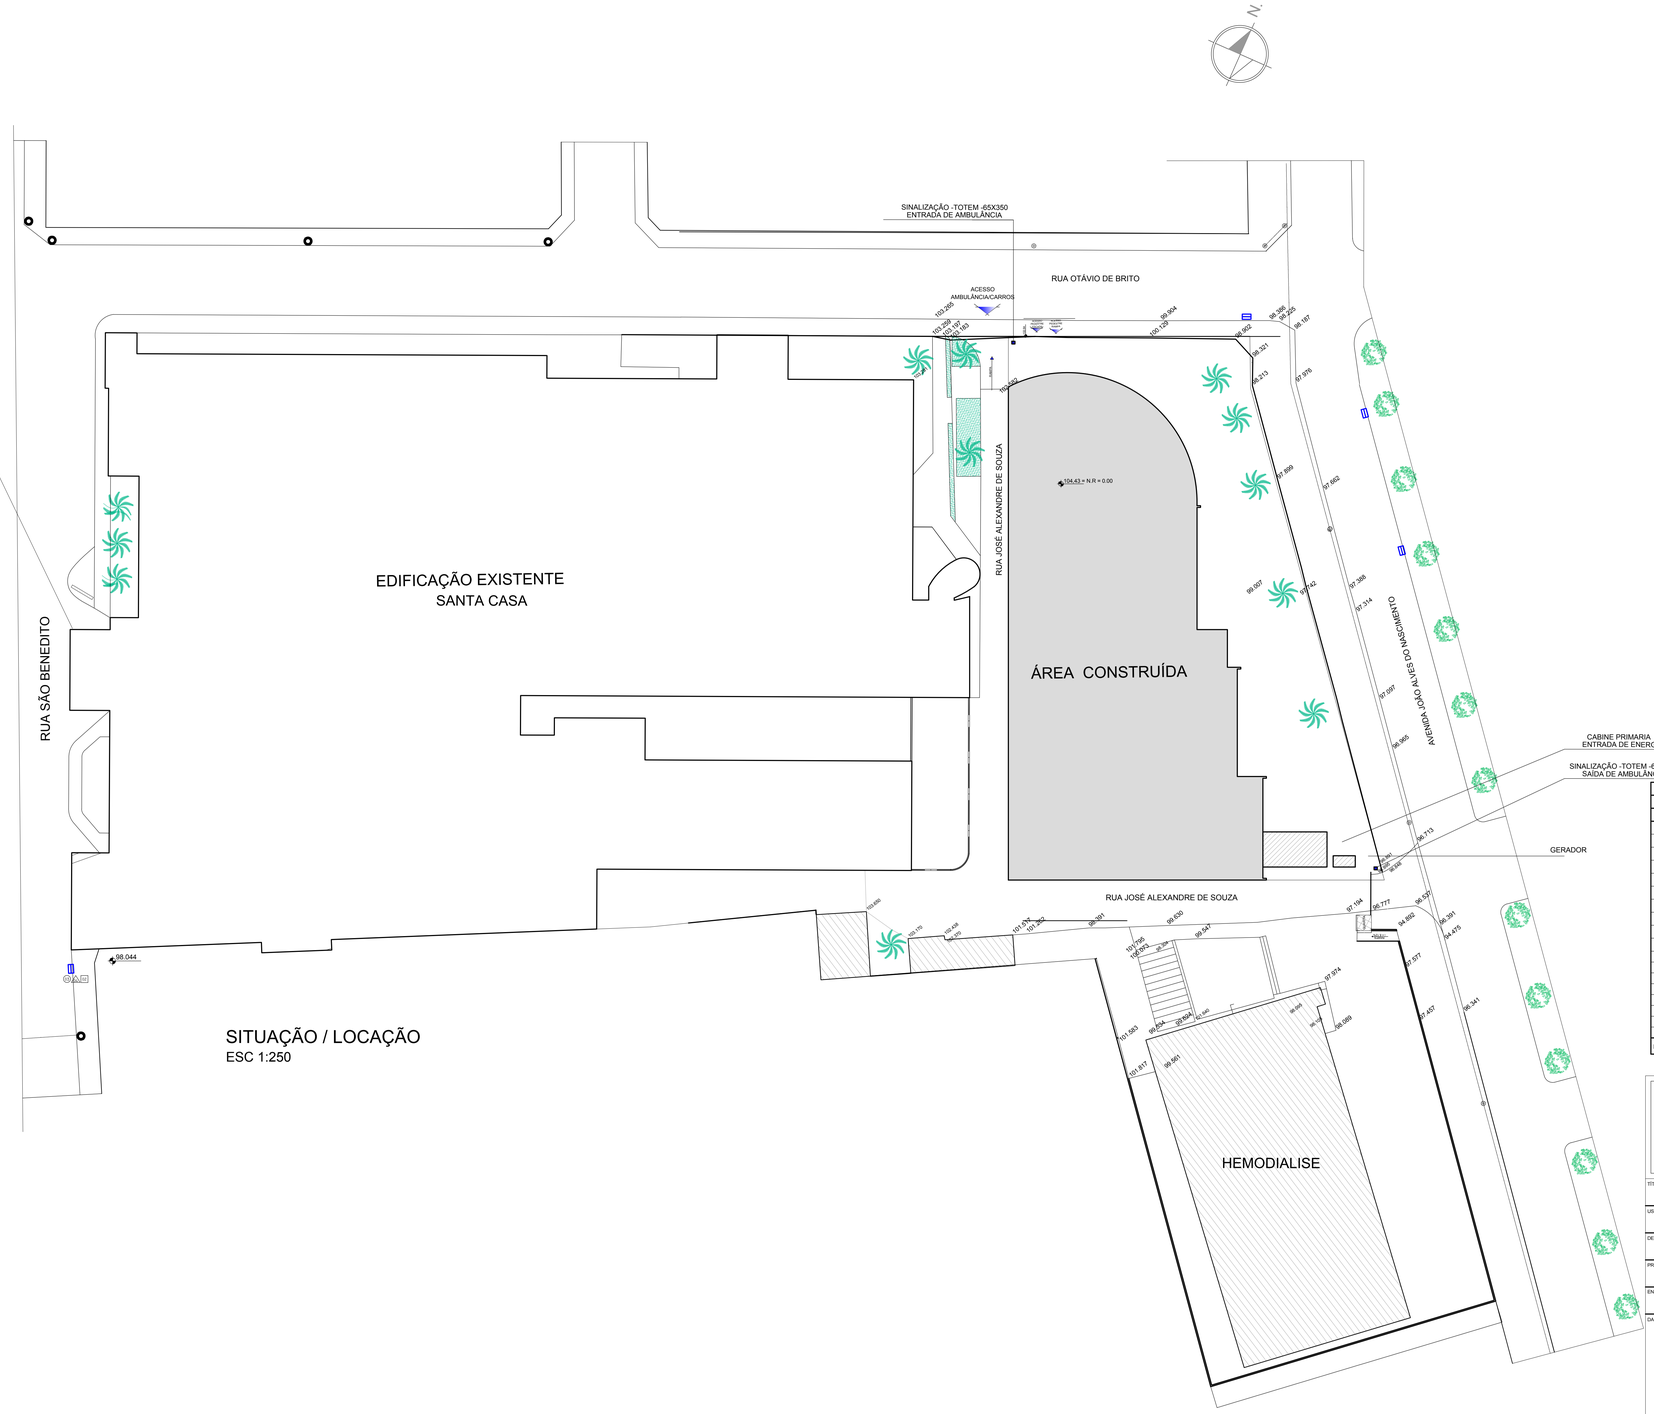


SITUAÇÃO / LOCAÇÃO
ESC 1:250

| | | | |
|---|---|---|---|
| R22 | PROJETO DIVISÕES INTERNAS POLICLÍNICA E PACE HEMOMINAS - 3º PAVIMENTO | CRISTINA | JUNHO / 2022 |
| R19 | LEVANTAMENTO CADASTRAL SEM ACRÉSCIMO DE ÁREA - AS BUILT | CRISTINA | JUNHO / 2021 |
| R18 | RAMPA ACESSO SALA DE CADEIRAS, CORREDO CAPELLI E A ESPERA GUARITA CORPO, CORREDO DUPLO ACESSO CIRCULAÇÃO TÉRREO E GUARITA CORPO HALL DE ENTRADA | CRISTINA | MAIO / 2021 |
| R17 | REVISÃO DOS CORTES, FACHADAS E COBERTURA - ADEQUAÇÃO DE ÁREA DAS SHAFTS, RAMPA NA ALTURA DE 1º E 2º PAV., REVISÃO DE INDICAÇÕES DE CORRIMÃO E GUARDA CORPO, ADEQUAÇÃO DE ÁREA DE ESCADA, ADEQUAÇÃO DE ÁREA DE ESCADA, ACRÉSCIMO DE FECHAMENTO EM ALVENARIA NA RAMPA DO SEGUNDO PAVIMENTO | TIAGO | NOVEMBRO / 2020 |
| R16 | REVISÃO DA ARQUITETURA QUANTO À COBERTURA E RECUOS DE CORRIMÃOS EXTERNOS E ANTENAS | TIAGO | OUTUBRO / 2020 |
| R15 | REVISÃO DO PISO DA SALA DE T.I. - ALTERAÇÃO DA FORTA PARA PAREDE SANITÁRIA DA EMERGÊNCIA HEMATOLÓGICA | CRISTINA | OUTUBRO / 2020 |
| R13 | REVISÃO DOS EIXOS HIDRÁULICOS, BANCADAS SECAS E MOLHADAS, ACESSO SHAFTS, PANAUTOMÁTICA COBERTURA, FACHADA E RUA DE VIDRO | CRISTINA | ABRIL / 2020 |
| R12 | REVISÃO DOS EIXOS HIDRÁULICOS, BANCADAS SECAS E MOLHADAS, ACESSO SHAFTS, PANAUTOMÁTICA COBERTURA E RESERVATÓRIOS | CRISTINA | MARÇO / 2020 |
| R11 | REVISÃO DA ARQUITETURA QUANTO À RAMPA ACESSO RUA OTÁVIO DE BRITO | CRISTINA | JANEIRO / 2020 |
| R10 | REVISÃO DA ARQUITETURA QUANTO À SUBESTAÇÃO, GERADOR, CORTES, FACHADAS, NÍVEL TÉRREO E SHAFTS | CRISTINA | DEZEMBRO / 2019 |
| R9 | REVISÃO DA ARQUITETURA QUANTO À SUBESTAÇÃO, GERADOR, CORTES, FACHADAS E CORRIMÃO | CRISTINA | NOVEMBRO / 2019 |
| R8 | REVISÃO DA ARQUITETURA QUANTO À FACHADAS, ACESSOS, LAYOUT DOS BANHEIROS, ESCADAS E COBERTURA | CRISTINA | AGOSTO / 2019 |
| R7 | REVISÃO DA ARQUITETURA QUANTO À ESTRUTURA E ESQUADRIAS | CRISTINA / IBRAHIM / TIAGO | JUNHO / 2019 |
| R6 | REVISÃO DA ARQUITETURA QUANTO À ESTRUTURA | CRISTINA / IBRAHIM / EDSON / TIAGO | MAIO / 2019 |
| R5 | REVISÃO DA ARQUITETURA | SHIRLEY / IBRAHIM / EDSON | NOVEMBRO / 2018 |
| R4 | REVISÃO DA ARQUITETURA QUANTO AO PSCIP | SHIRLEY / IBRAHIM / EDSON | AGOSTO / 2018 |
| R3 | REVISÃO DA ESTRUTURA | SHIRLEY / LEANDRO | JUNHO / 2018 |
| R2 | ATENDIMENTO À ANÁLISE TÉCNICA 005/2018 | SHIRLEY / LEANDRO | JUNHO / 2018 |
| R1 | REVISÃO DO ACESSO À SANTA CASA | SHIRLEY / LEANDRO | FEVEREIRO / 2018 |
| R0 | EMISSÃO INICIAL | SHIRLEY O. BRANDÃO | JUNHO / 2017 |
| REVISÃO | DESCRIÇÃO | EXECUTADO POR | DATA |

SECRETARIA MUNICIPAL DE URBANISMO - SMU

TODOS OS DIREITOS RESERVADOS. ESTE DOCUMENTO NÃO PODE SER UTILIZADO, COPIADO OU CEDIDO FORA DOS TERMOS CONTRATUAIS, OU SEM AUTORIZAÇÃO DO RESPONSÁVEL. ESTE DESENHO DE PROPRIEDADE DA **PREFEITURA MUNICIPAL DE PATROCÍNIO** DEVE SER UTILIZADO SOMENTE PELO PESSOAL AUTORIZADO, DENTRO DOS INTERESSES DO MUNICÍPIO. É PROIBIDA A SUA REPRODUÇÃO TOTAL OU PARCIAL SEM PERMISSÃO PRÉVIA POR ESCRITO, DEVENDO SER DEVOLVIDO PARA O DEPARTAMENTO DE ENGENHARIA QUANDO SOLICITADO OU QUANDO DA CONCLUSÃO DOS TRABALHOS QUAIS A INFORMAÇÃO AQUI CONTIDA FOI NECESSÁRIA.

TÍTULO:
**PROJETO DE REFORMA DO 3º PAVIMENTO PARA IMPLANTAÇÃO DA POLICLÍNICA E PACE HEMOMINAS - MODIFICAÇÃO SEM ACRÉSCIMO DE ÁREA**

USO:
**HOSPITALAR - PRONTO SOCORRO MUNICIPAL TEREZINHA MOREIRA MARRA**

DETALHE:
SITUAÇÃO E LOCAÇÃO

PROPRIETÁRIO:
**MUNICÍPIO DE PATROCÍNIO**

DOCUMENTO:
**CNPJ.: 18.468.033/0001-26**

ENDEREÇO DO IMÓVEL:
RUA OTÁVIO DE BRITO, Nº 15 - CENTRO - PATROCÍNIO/MG

DAEPA:

R.T. PROJETO:
**CRISTINA NUNES MACHADO SANTOS**
ARQUITETA E URBANISTA
CAU: A57429-5

R.T. EXECUÇÃO:

S.M.U.:

PROPRIETÁRIO:
**MUNICÍPIO DE PATROCINIO**
CNPJ.: 18.468.033/0001-26

O RESPONSÁVEL TÉCNICO PELA OBRA E/OU AUTOR DO PROJETO ASSUME PERANTE O MUNICÍPIO E TERCEIROS QUE TODAS AS CONDIÇÕES PREVISTAS NO PROJETO ARQUITETÔNICO ESTÃO DE ACORDO COM AS NBR'S E CÓDIGO CIVIL BRASILEIRO.

| Nº DE UNIDADES | Nº DE PAVIMENTOS | ÁREA DO LOTE (m²) | ÁREA DE PROJEÇÃO (m²) | ZONEAMENTO (SIGLA) | TAXA DE OCUPAÇÃO (%) | TAXA DE PERMEABILIDADE (%) | COEFICIENTE DE APROVEITAMENTO (CA) |
|---|---|---|---|---|---|---|---|
| **01** | **05** | 2.191,59 | 1.418,68 | **ZM** | **64%** | **23%** | **3,03** |

| ÁREAS | CONSTRUÍDA (m²) | A INCLUIR (m²) | A DEMOLIR (m²) | A CONSTRUIR (m²) | TOTAL (m²) |
|---|---|---|---|---|---|
| PRINCIPAL | 6.741,78 | - | - | - | 6.741,78 |
| DEPENDÊNCIA | - | - | - | - | - |

| SETOR: | QUADRA: | LOTE: | ESCALA: | DATA: | FOLHA: |
|---|---|---|---|---|---|
| **12** | **020** | **0090** | INDICADA | JUNHO/ 2021 | **02 / 12** |

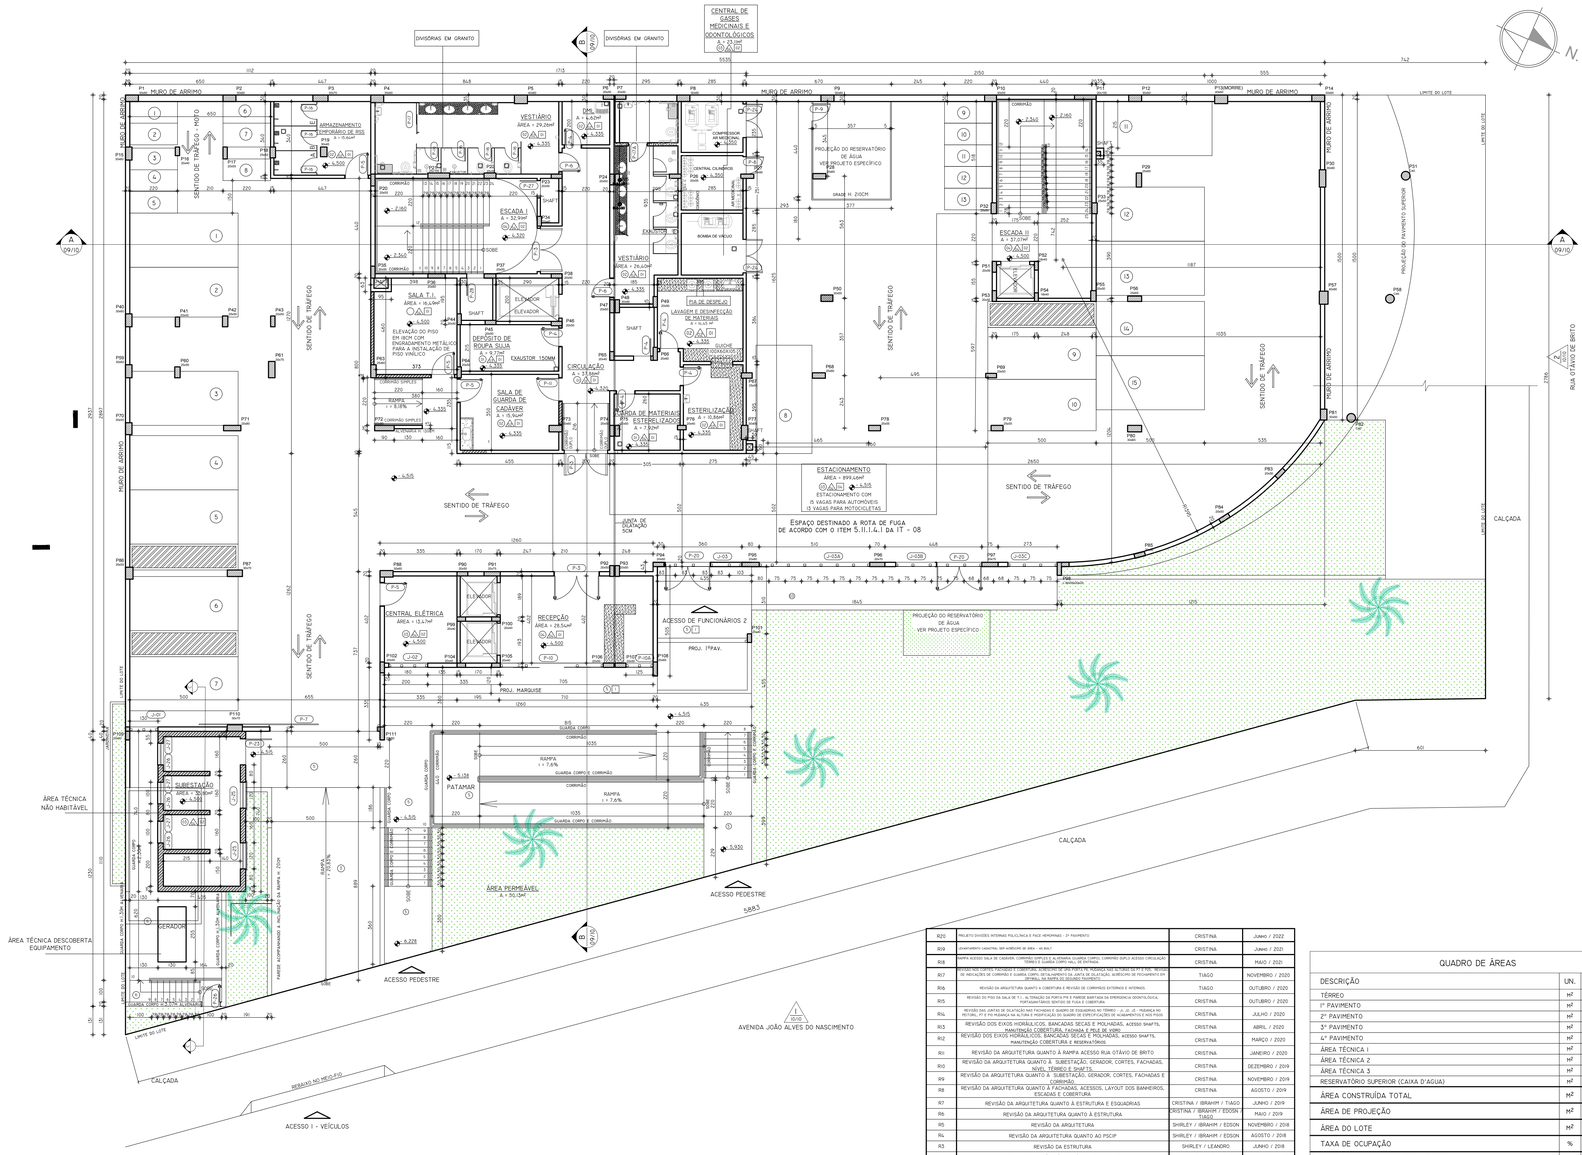


## PLANTA BAIXA TÉRREO

ESCALA 1:100

OBS.: TODOS OS AMBIENTES DA UNIDDE DE PRONTO ATENDIMENTO CONTAM COM O SISTEMA DE AR CONDICIONADO ATENDENDO OS REQUISITOS DE VENTILAÇÃO MECÂNICA.

EXAUSTOR

LEGENDA:
PAREDE MODIFICADA CONSTRUÍDA
PAREDE RETIRADA DO PROJETO

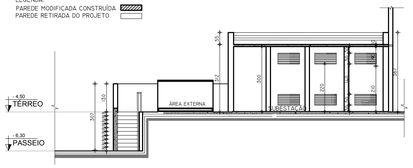


## CORTE CC

ESC. 1/100

## QUADRO DE ESQUADRIAS

| CÓDIGO | DIMENSÕES L | H | P | TIPO | MATERIAL | QTD. | QNT° POR PAVIMENTOS TÉRREO | 1° PAV. | 2° PAV. | 3° PAV. | 4° PAV. | COB |
|---|---|---|---|---|---|---|---|---|---|---|---|---|
| PORTAS | | | | | | | | | | | | |
| P-1 | 490,5 | 265 | - | 4 FOLHAS DE CORRER | VIDRO TEMPERADO-PELE DE VIDRO | 01 | | 01 | | | | |
| P-2 | 500 | 265 | - | 4 FOLHAS DE CORRER | VIDRO TEMPERADO | 01 | | 01 | | | | |
| P-3 | 200 | 210 | | 2 FOLHAS DE ABRIR | MADEIRA REVESTIDA COM LAMINADO MELAMÍNICO | 20 | 03 | 04 | 07 | 03 | 03 | |
| P-4 | 80 | 210 | - | 1 FOLHA DE ABRIR | MADEIRA REVESTIDA COM LAMINADO MELAMÍNICO | 25 | 05 | 14 | 06 | | | |
| P-5 | 110 | 210 | | 1 FOLHA DE ABRIR | VENEZIANA METÁLICA COM PINTURA | 05 | 03 | | | | | 02 |
| P-6 | 90 | 210 | - | 1 FOLHA DE ABRIR | MADEIRA REVESTIDA COM LAMINADO MELAMÍNICO/PNE | 25 | 02 | 07 | 12 | 02 | 02 | |
| P-7 | 500 | 240 | - | 1 FOLHA DE CORRER | CHAPA LISA METÁLICA COM PINTURA | 01 | 01 | | | | | |
| P-8 | 80 | 210 | - | 1 FOLHA DE ABRIR | GRADE METÁLICA COM PINTURA | 02 | 01 | | | | | 01 |
| P-9 | 80 | 210 | - | 2 FOLHAS DE ABRIR | GRADE METÁLICA COM PINTURA | 01 | 01 | | | | | |
| P-10 | 475 | 388 | - | 2 FOLHAS DE CORRER/FIXO | VIDRO TEMPERADO-PELE DE VIDRO | 01 | 01 | | | | | |
| P-10A | 125 | 388 | - | 2 FOLHAS FIXAS | VIDRO TEMPERADO-PELE DE VIDRO | 01 | 01 | | | | | |
| P-11 | 110 | 210 | - | 1 FOLHA DE ABRIR | MADEIRA REVESTIDA COM LAMINADO MELAMÍNICO | 16 | 01 | 10 | 05 | | | |
| P-12 | 120 | 210 | - | 1 FOLHA DE ABRIR | MADEIRA REVESTIDA COM OMBBO | 01 | 01 | | | | | |
| P-13 | 80 | 210 | - | 1 FOLHA DE ABRIR | MADEIRA COM VISOR - VIDRO FLUMIFERO 40X50X150 REVESTIDA COM OMBBO | 01 | | 01 | | | | |
| P-14 | 80 | 210 | - | 1 FOLHA DE ABRIR | MDF REVESTIDA COM LAMINADO MELAMÍNICO | 02 | | | 02 | | | |
| P-15 | 70 | 210 | - | 1 FOLHA DE ABRIR | MDF REVESTIDA COM LAMINADO MELAMÍNICO | 02 | | | 02 | | | |
| P-16 | 60 | 150 | - | 1 FOLHA DE ABRIR | CHAPA GALVANIZADA | 18 | 11 | 7 | | | | |
| P-17 | 90 | 180 | - | 1 FOLHA DE CORRER | CHAPA GALVANIZADA | 03 | 02 | 02 | | | | |
| P-17A | 80 | 190 | - | 1 FOLHA DE ABRIR | CHAPA GALVANIZADA | 01 | 01 | | | | | |
| P-18 | 70 | 180 | - | 1 FOLHA DE CORRER | CHAPA GALVANIZADA | 01 | | 01 | | | | |
| P-19 | 90 | 210 | - | 1 FOLHA DE ABRIR | MADEIRA REVESTIDA COM LAMINADO MELAMÍNICO | 12 | 12 | 01 | | | | |
| P-19 A | 90 | 210 | - | 1 FOLHA DE ABRIR | MADEIRA REVESTIDA COM OMBBO | 01 | | 01 | | | | |
| P-20 | 210 | 211,5 | - | 2 FOLHAS DE ABRIR | CHAPA METÁLICA LISA COM PINTURA | 02 | 02 | | | | | |
| P-21 | 80 | 210 | - | 1 FOLHA DE CORRER | VIDRO TEMPERADO | 01 | | 01 | | | | |
| P-22 | 90 | 210 | - | 1 FOLHA DE ABRIR | CORTA FOGO | 01 | | | 01 | | | |
| P-23 | 120 | 210 | - | 1 FOLHA DE ABRIR | PORTA CORTA FOGO CLASSE P-90 | 01 | 01 | | | | | |
| P-24 | 155 | 210 | - | 2 FOLHAS DE ABRIR | GRADE METÁLICA COM PINTURA | 02 | 02 | | | | | |
| P-25 | 200 | 210 | - | 2 FOLHAS DE ABRIR | MADEIRA REVESTIDA COM LAMINADO MELAMÍNICO | 02 | | 02 | | | | |
| P-26 | 90 | 210 | - | 1 FOLHA DE ABRIR | CHAPA METÁLICA/ CHAPA GALVANIZADA | 01 | 01 | | | | | |
| P-27 | 80 | 140 | - | 1 FOLHA DE ABRIR | MDF REVESTIDA COM LAMINADO MELAMÍNICO | 07 | 01 | 01 | 01 | 01 | 01 | 02 |
| P-28 | 80 | 140 | 174 | 1 FOLHA DE ABRIR | MDF REVESTIDA COM LAMINADO MELAMÍNICO | 06 | 01 | 01 | 01 | 01 | 01 | 01 |
| JANELAS | | | | | | | | | | | | |
| J-01 | 130 | 155 | 233 | MAXIM-AR E FIXO | PELE DE VIDRO | 01 | 01 | | | | | |
| J-02 | 180 | 155 | 233 | MAXIM-AR E FIXO | PELE DE VIDRO | 01 | 01 | | | | | |
| J-03 | 360 | 155 | 233 | MAXIM-AR E FIXO | PELE DE VIDRO | 01 | 01 | | | | | |
| J-03A | 510 | 155 | 233 | MAXIM-AR E FIXO | PELE DE VIDRO | 01 | 01 | | | | | |
| J-03B | 397,5 | 155 | 233 | MAXIM-AR E FIXO | PELE DE VIDRO | 01 | 01 | | | | | |
| J-03C | 227,5 | 155 | 233 | MAXIM-AR E FIXO | PELE DE VIDRO | 01 | 01 | | | | | |
| J-04 | 405 | 151 | 165 | MAXIM-AR E FIXO | PELE DE VIDRO | 04 | | 01 | 01 | 01 | 01 | |
| J-04A | 590 | 151 | 165 | MAXIM-AR E FIXO | PELE DE VIDRO | 04 | | 01 | 01 | 01 | 01 | |
| J-05 | 180 | 151 | 165 | MAXIM-AR E FIXO | PELE DE VIDRO | 04 | | 01 | 01 | 01 | 01 | |
| J-06 | 475 | 151 | 165 | MAXIM-AR E FIXO | PELE DE VIDRO | 04 | | 01 | 01 | 01 | 01 | |
| J-06A | 125 | 151 | 165 | MAXIM-AR E FIXO | PELE DE VIDRO | 04 | | 01 | 01 | 01 | 01 | |
| J-07 | 405 | 151 | 165 | MAXIM-AR E FIXO | PELE DE VIDRO | 04 | | 01 | 01 | 01 | 01 | |
| J-08 | 525 | 151 | 165 | MAXIM-AR E FIXO | PELE DE VIDRO | 04 | | 01 | 01 | 01 | 01 | |
| J-08A | 397,5 | 151 | 165 | MAXIM-AR E FIXO | PELE DE VIDRO | 04 | | 01 | 01 | 01 | 01 | |
| J-08B | 227,5 | 151 | 165 | MAXIM-AR E FIXO | PELE DE VIDRO | 04 | | 01 | 01 | 01 | 01 | |
| J-09 | 307 | 151 | 165 | MAXIM-AR E FIXO | PELE DE VIDRO | 01 | | 01 | | | | |
| J-09A | 146 | 151 | 165 | MAXIM-AR E FIXO | PELE DE VIDRO | 01 | | 01 | | | | |
| J-10 | 776 | 151 | 165 | MAXIM-AR E FIXO | PELE DE VIDRO | 01 | | 01 | | | | |
| J-11 | 485 | 265 | - | MAXIM-AR E FIXO | PELE DE VIDRO | 01 | | 01 | | | | |
| J-12 | 100 | 100 | 100 | MAXIM-AR | VIDRO TEMPERADO | 01 | | 01 | | | | |
| J-13 | 100 | 100 | 185 | MAXIM-AR | VIDRO TEMPERADO | 01 | | 01 | | | | |
| J-14 | 100 | 100 | 185 | MAXIM-AR | VIDRO ARAMADO | 02 | | 02 | | | | |
| J-15 | 275 | 100 | 165 | MAXIM-AR | VIDRO ARAMADO | 07 | | 01 | 02 | 02 | 02 | |
| J-16 | 220 | 100 | 165 | MAXIMO-AR | VIDRO ARAMADO | 02 | | 02 | | | | |
| J-17 | 200 | 100 | 165 | MAXIMO-AR | VIDRO TEMPERADO | 20 | | 05 | 05 | 05 | 05 | |
| J-18 | 300 | 100 | 165 | MAXIMO-AR | VIDRO TEMPERADO | 06 | | | 02 | 02 | 02 | |
| J-19 | 100 | 100 | 165 | MAXIM-AR | VIDRO TEMPERADO | 03 | | | 01 | 01 | 01 | |
| J-20 | 300 | 100 | - | MAXIM-AR | VIDRO TEMPERADO | 07 | | | 02 | 02 | 02 | 01 |
| J-21 | 100 | 100 | 165 | MAXIM-AR | VIDRO ARAMADO | 06 | | | 02 | 02 | 02 | |
| J-22 | 270 | 100 | 165 | MAXIM-AR | VIDRO ARAMADO | 02 | | | 02 | | | |
| J-23 | 776 | 1072 | - | MAXIM-AR E FIXO | PELE DE VIDRO | 01 | | | 01 | | | |
| J-24 | 150 | 100 | 173 | BASCULANTE | AÇO CORBONO COM VIDRO LAMINADO | 05 | | | | | | 05 |
| J-25 | 120 | 100 | 170 | FIXA | VIDRO ARAMADO COM TELA MOSQUETEIRO EM AÇO | 02 | 02 | | | | | |
| J-26 | 100 | 50 | 220 | FIXA | VENEZIANA COM TELA MOSQUETEIRO EM AÇO | 03 | 03 | | | | | |
| J-27 | 100 | 50 | 30 | FIXA | VENEZIANA COM TELA MOSQUETEIRO EM AÇO | 03 | 03 | | | | | |

OBS.: VER DETALHAMENTO PELE DE VIDRO PRANCHA 12/12

| REVISÃO | DESCRIÇÃO | EXECUTADO POR | DATA |
|---|---|---|---|
| R20 | PROJETO DIVISÕES INTERNAS POLICLÍNICA E FACE HEMOMINAS - 3º PAVIMENTO | CRISTINA | JUNHO / 2022 |
| R18 | RAMPA ACESSO SALA DE CADÁVER, CORRIMÃO SIMPLES, ALTERAÇÃO GUARDA CORPO, CORRIMÃO SUPLE ACESSO CIRCULAÇÃO TÉRREO E GUARDA CORPO HALL DE ENTRADA | CRISTINA | MAIO / 2021 |
| R17 | REVISÃO DOS CORTES, FACHADAS E PERSPECTIVAS, ALTERAÇÃO DE ÁREA PARA PAVIMENTO INFERIOR, ALTERAÇÃO DA ÁREA DA PIA DE DESPEJO, ALTERAÇÃO DE ÁREA DE ESTACIONAMENTO, ALTERAÇÃO DA

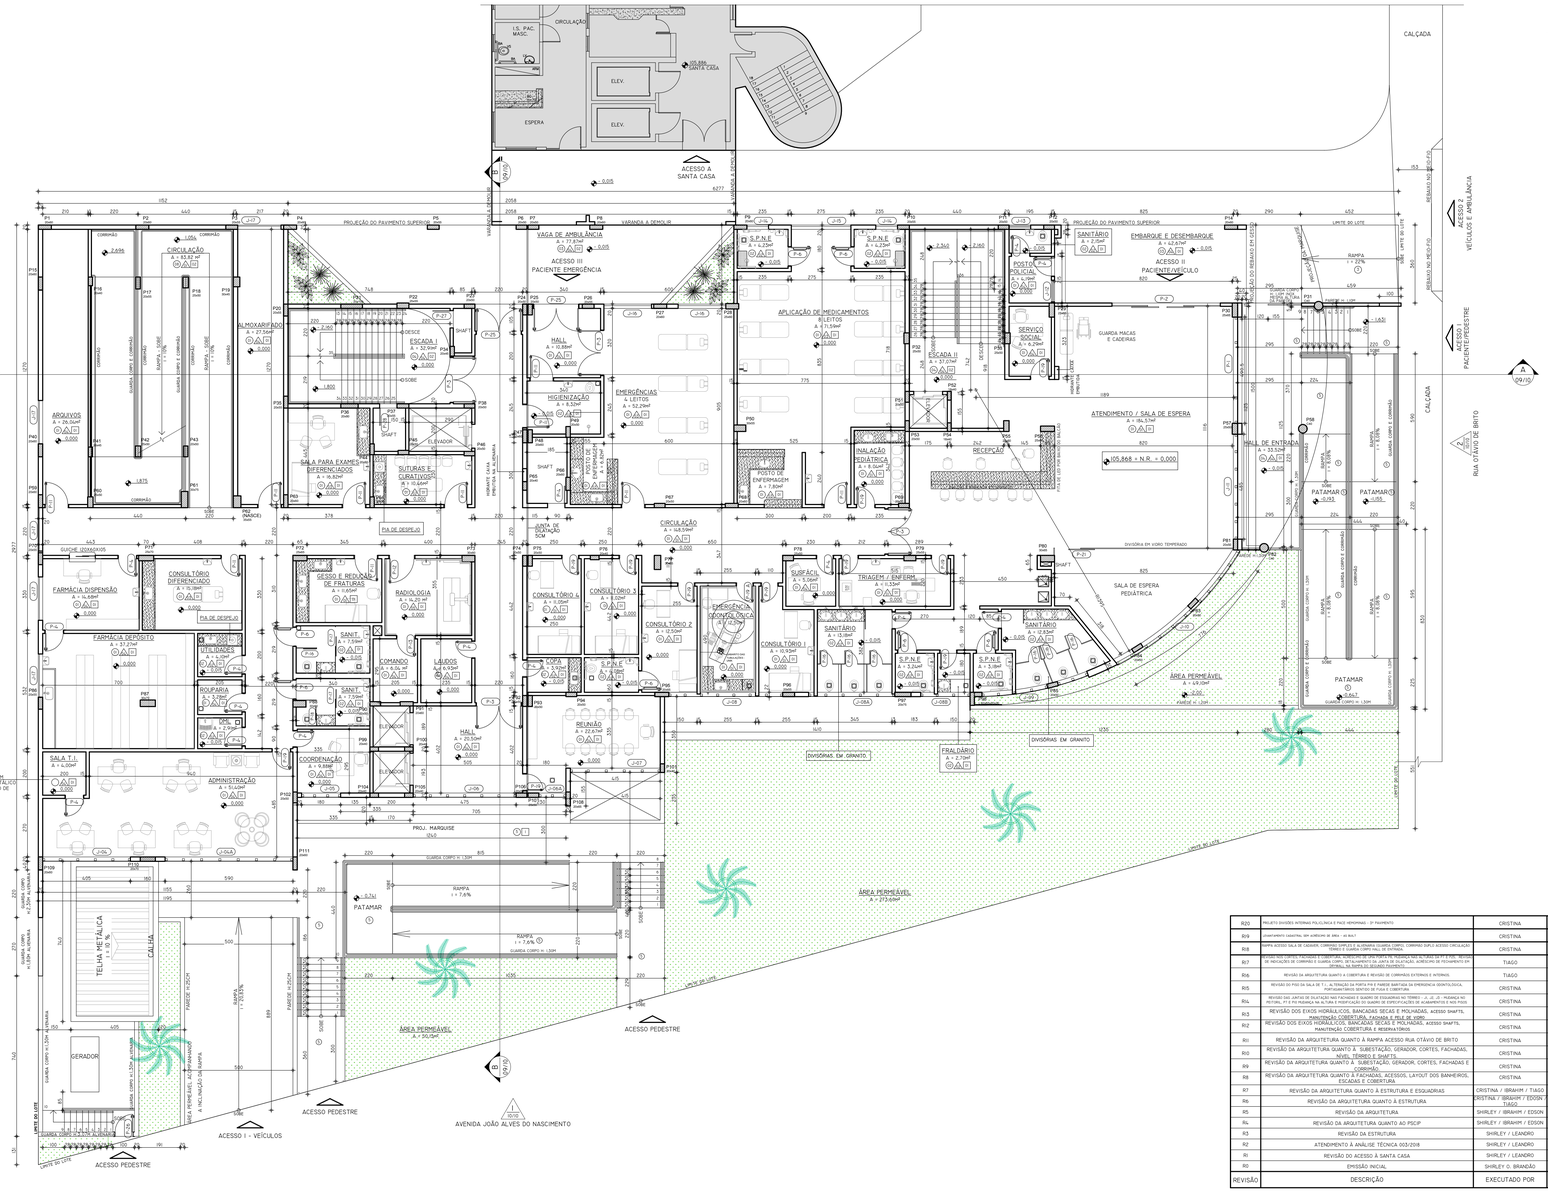


## PLANTA DO 1º PAVIMENTO

ESCALA 1:100

| QUADRO DE ESQUADRIAS | | | | | | |
|---|---|---|---|---|---|---|
| | DIMENSÕES | | | | | |
| CÓDIGO | L | H | P | TIPO | MATERIAL | QTD. |
| PORTAS | | | | | | |
| P-1 | 490.5 | 265 | - | 4 FOLHAS DE CORRER | VIDRO TEMPERADO-PELE DE VIDRO | 01 |
| P-2 | 500 | 265 | - | 4 FOLHAS DE CORRER | VIDRO TEMPERADO | 01 |
| P-3 | 200 | 210 | - | 2 FOLHAS DE ABRIR | MADEIRA REVESTIDA COM LAMINADO MELAMÍNICO | 20 |
| P-4 | 80 | 210 | - | 1 FOLHA DE ABRIR | MADEIRA REVESTIDA COM LAMINADO MELAMÍNICO | 25 |
| P-5 | 110 | 210 | | 1 FOLHA DE ABRIR | VENEZIANA METÁLICA COM PINTURA | 05 |
| P-6 | 90 | 210 | - | 1 FOLHA DE ABRIR | MADEIRA REVESTIDA COM LAMINADO MELAMÍNICO-PNE | 25 |
| P-7 | 500 | 340 | - | 1 FOLHA DE CORRER | CHAPA LISA METÁLICA COM PINTURA | 01 |
| P-8 | 80 | 210 | - | 1 FOLHA DE ABRIR | GRADE METÁLICA COM PINTURA | 02 |
| P-9 | 80 | 210 | - | 2 FOLHAS DE ABRIR | GRADE METÁLICA COM PINTURA | 01 |
| P-10 | 475 | 388 | - | 2 FOLHAS DE CORRER/FIXO | VIDRO TEMPERADO-PELE DE VIDRO | 01 |
| P-10A | 125 | 388 | - | 2 FOLHAS FIXAS | VIDRO TEMPERADO-PELE DE VIDRO | 01 |
| P-11 | 110 | 210 | - | 1 FOLHA DE ABRIR | MADEIRA REVESTIDA COM LAMINADO MELAMÍNICO | 16 |
| P-12 | 120 | 210 | - | 1 FOLHA DE ABRIR | MADEIRA REVESTIDA COM CHUMBO | 01 |
| P-13 | 80 | 210 | - | 1 FOLHA DE ABRIR | MADEIRA COM VISOR - VIDRO FLUTADO ACIDATADO COM JARDINEIRA VIDROVIDRO | 01 |
| P-14 | 80 | 210 | - | 1 FOLHA DE ABRIR | MDF REVESTIDO COM LAMINADO MELAMÍNICO | 02 |
| P-15 | 70 | 210 | - | 1 FOLHA DE ABRIR | MDF REVESTIDO COM LAMINADO MELAMÍNICO | 02 |
| P-16 | 60 | 150 | - | 1 FOLHA DE ABRIR | CHAPA GALVANIZADA | 18 |
| P-17 | 90 | 180 | - | 1 FOLHA DE CORRER | CHAPA GALVANIZADA | 03 |
| P-17A | 80 | 190 | - | 1 FOLHA DE ABRIR | CHAPA GALVANIZADA | 01 |
| P-18 | 70 | 180 | - | 1 FOLHA DE CORRER | CHAPA GALVANIZADA | 01 |
| P-19 | 90 | 210 | - | 1 FOLHA DE ABRIR | MADEIRA REVESTIDA COM LAMINADO MELAMÍNICO | 12 |
| P-19 A | 90 | 210 | - | 1 FOLHA DE ABRIR | MADEIRA REVESTIDA COM CHUMBO | 01 |
| P-20 | 210 | 215.5 | - | 2 FOLHAS DE ABRIR | CHAPA METÁLICA LISA COM PINTURA | 02 |
| P-21 | 80 | 210 | | 1 FOLHA DE CORRER | VIDRO TEMPERADO | 01 |
| P-22 | 90 | 210 | - | 1 FOLHA DE ABRIR | CORTA FOGO | 01 |
| P-23 | 120 | 210 | - | 1 FOLHA DE ABRIR | PORTA CORTA FOGO CLASSE P-90 | 01 |
| P-24 | 155 | 210 | - | 2 FOLHAS DE ABRIR | GRADE METÁLICA COM PINTURA | 02 |
| P-25 | 200 | 210 | - | 2 FOLHAS DE ABRIR | MADEIRA REVESTIDA COM LAMINADO MELAMÍNICO | 02 |
| P-26 | 90 | 210 | - | 1 FOLHA DE ABRIR | CHAPA METÁLICA E CHAPA GALVANIZADA | 01 |
| P-27 | 80 | 140 | - | 1 FOLHA DE ABRIR | MDF REVESTIDO COM LAMINADO MELAMÍNICO | 07 |
| P-28 | 80 | 140 | 174 | 1 FOLHA DE ABRIR | MDF REVESTIDO COM LAMINADO MELAMÍNICO | 06 |
| JANELAS | | | | | | |
| J-01 | 150 | 155 | 233 | MAXIM-AR E FIXO | PELE DE VIDRO | 01 |
| J-02 | 180 | 155 | 233 | MAXIM-AR E FIXO | PELE DE VIDRO | 01 |
| J-03 | 360 | 155 | 233 | MAXIM-AR E FIXO | PELE DE VIDRO | 01 |
| J-03A | 510 | 155 | 233 | MAXIM-AR E FIXO | PELE DE VIDRO | 01 |
| J-03B | 397.5 | 155 | 233 | MAXIM-AR E FIXO | PELE DE VIDRO | 01 |
| J-03C | 227.5 | 155 | 233 | MAXIM-AR E FIXO | PELE DE VIDRO | 01 |
| J-04 | 405 | 150 | 165 | MAXIM-AR E FIXO | PELE DE VIDRO | 04 |
| J-04A | 590 | 150 | 165 | MAXIM-AR E FIXO | PELE DE VIDRO | 04 |
| J-05 | 180 | 150 | 165 | MAXIM-AR E FIXO | PELE DE VIDRO | 04 |
| J-06 | 475 | 150 | 165 | MAXIM-AR E FIXO | PELE DE VIDRO | 04 |
| J-06A | 125 | 150 | 165 | MAXIM-AR E FIXO | PELE DE VIDRO | 04 |
| J-07 | 415 | 150 | 165 | MAXIM-AR E FIXO | PELE DE VIDRO | 04 |
| J-08 | 525 | 150 | 165 | MAXIM-AR E FIXO | PELE DE VIDRO | 04 |
| J-08A | 397.5 | 150 | 165 | MAXIM-AR E FIXO | PELE DE VIDRO | 04 |
| J-08B | 227.5 | 150 | 165 | MAXIM-AR E FIXO | PELE DE VIDRO | 04 |
| J-09 | 307 | 150 | 165 | MAXIM-AR E FIXO | PELE DE VIDRO | 01 |
| J-09A | 146 | 150 | 165 | MAXIM-AR E FIXO | PELE DE VIDRO | 01 |
| J-10 | 776 | 150 | 165 | MAXIM-AR E FIXO | PELE DE VIDRO | 01 |
| J-11 | 445 | 245 | - | MAXIM-AR E FIXO | PELE DE VIDRO | 01 |
| J-12 | 100 | 110 | 100 | MAXIM-AR | VIDRO TEMPERADO | 01 |
| J-13 | 100 | 100 | 185 | MAXIM-AR | VIDRO TEMPERADO | 01 |
| J-14 | 100 | 100 | 185 | MAXIM-AR | VIDRO ARAPIAÇO | 02 |
| J-15 | 220 | 100 | 165 | MAXIM-AR | VIDRO ARAPIAÇO | 07 |
| J-16 | 220 | 100 | 165 | MAXIMO-AR | VIDRO ARAPIAÇO | 02 |
| J-17 | 200 | 100 | 165 | MAXIMO-AR | VIDRO TEMPERADO | 20 |
| J-18 | 300 | 100 | 165 | MAXIMO-AR | VIDRO TEMPERADO | 06 |
| J-19 | 100 | 100 | 165 | MAXIM-AR | VIDRO TEMPERADO | 03 |
| J-20 | 300 | 100 | - | MAXIM-AR | VIDRO TEMPERADO | 07 |
| J-21 | 100 | 100 | 165 | MAXIM-AR | VIDRO ARAPIAÇO | 06 |
| J-22 | 270 | 100 | 165 | MAXIM-AR | VIDRO ARAPIAÇO | 02 |
| J-23 | 776 | 1072 | - | MAXIM-AR E FIXO | PELE DE VIDRO | 01 |
| J-24 | 150 | 100 | 173 | BASCULANTE | AÇO CORROMO COM VIDRO LAMINADO | 05 |
| J-25 | 120 | 100 | 170 | FIXA | VIDRO ARAPIAÇO COM TELA MOSQUITEIRO EM AÇO | 02 |
| J-26 | 100 | 50 | 220 | FIXA | VENEZIANA COM TELA MOSQUITEIRO EM AÇO | 03 |
| J-27 | 100 | 50 | 30 | FIXA | VENEZIANA COM TELA MOSQUITEIRO EM AÇO | 03 |

OBS.: VER DETALHAMENTO PELE DE VIDRO PRANCHA 12/12

| REVISÃO | DESCRIÇÃO | EXECUTADO POR | DATA |
|---|---|---|---|
| R20 | PROJETO DIVISÕES INTERNAS POLICLÍNICA E PACE HEMOMINAS - 3º PAVIMENTO | CRISTINA | JUNHO / 2022 |
| R16 | REVISÃO DA ARQUITETURA QUANTO A COBERTURAS E REVISÃO DE CORRIMÃOS EXTERNOS E INTERNOS. | TIAGO | OUTUBRO / 2020 |
| R15 | REVISÃO DO POÇO DA SALA D T.I., ALTERAÇÃO DA PORTA P16 E PAREDE BARITADA DA EMERGÊNCIA ODONTOLÓGICA, PARTICIPAÇÕES BRISES DE PUXA E COBERTURA | CRISTINA | OUTUBRO / 2020 |
| R14 | REVISÃO DAS JUNTAS DE DILATAÇÃO NAS FACHADAS E GUARDA DE ESQUADRIAS NO TÉRREO - J1, J2, J3 - PRÓXIMO NÚCLEO ATENDIMENTO PSICOLÓGICO E ALTERAÇÃO DE ESQUADRIA DE PELE DE VIDRO - PORTA DE ACESSO AO APARTAMENTO E NOVA PEDRA | CRISTINA | JULHO / 2020 |
| R13 | REVISÃO DOS EIXOS HIDRÁULICOS, BANCADAS SECAS E MOLHADAS, ACESSO SHAFTS, MANUTENÇÃO COBERTURA, FACHADA E REJUNTE DE VIDRO | CRISTINA | ABRIL / 2020 |
| R12 | REVISÃO DOS EIXOS HIDRÁULICOS, BANCADAS SECAS E MOLHADAS, ACESSO SHAFTS, MANUTENÇÃO COBERTURA E RESERVATÓRIOS | CRISTINA | MARÇO / 2020 |
| R11 | REVISÃO DA ARQUITETURA QUANTO À RAMPA ACESSO RUA OTÁVIO DE BRITO | CRISTINA | JANEIRO / 2020 |
| R10 | REVISÃO DA ARQUITETURA QUANTO À SUBESTAÇÃO, GERADOR, CORTES, FACHADAS, NÍVEL TÉRREO E SHAFTS. | CRISTINA | DEZEMBRO / 2019 |
| R9 | REVISÃO DA ARQUITETURA QUANTO À SUBESTAÇÃO, GERADOR, CORTES, FACHADAS E CORRIMÃO. | CRISTINA | NOVEMBRO / 2019 |
| R8 | REVISÃO DA ARQUITETURA QUANTO À FACHADAS, ACESSOS, LAYOUT DOS BANHEIROS, ESCADAS E COBERTURA | CRISTINA | AGOSTO / 2019 |
| R7 | REVISÃO DA ARQUITETURA QUANTO À ESTRUTURA E ESQUADRIAS | CRISTINA / IBRAHIM / TIAGO | JUNHO / 2019 |
| R6 | REVISÃO DA ARQUITETURA QUANTO À ESTRUTURA | CRISTINA / IBRAHIM / EDSON / TIAGO | MAIO / 2019 |
| R5 | REVISÃO DA ARQUITETURA | SHIRLEY / IBRAHIM / EDSON | NOVEMBRO / 2018 |
| R4 | REVISÃO DA ARQUITETURA QUANTO AO PSCIP | SHIRLEY / IBRAHIM / EDSON | AGOSTO / 2018 |
| R3 | REVISÃO DA ESTRUTURA | SHIRLEY / LEANDRO | JUNHO / 2018 |
| R2 | ATENDIMENTO À ANÁLISE TÉCNICA 003/2018 | SHIRLEY / LEANDRO | JUNHO / 2018 |
| R1 | REVISÃO DO ACESSO À SANTA CASA | SHIRLEY / LEANDRO | FEVEREIRO / 2018 |
| R0 | EMISSÃO INICIAL | SHIRLEY O. BRANDÃO | JUNHO / 2017 |

**SECRETARIA MUNICIPAL DE URBANISMO - SMU**

TODOS OS DIREITOS RESERVADOS. ESTE DOCUMENTO NÃO PODE SER UTILIZADO, COPIADO OU CEDIDO FORA DOS TERMOS CONTRATUAIS, OU SEM AUTORIZAÇÃO DO RESPONSÁVEL. ESTE DESENHO DE PROPRIEDADE DA **PREFEITURA MUNICIPAL DE PATROCÍNIO** DEVE SER UTILIZADO SOMENTE PELO PESSOAL AUTORIZADO, DENTRO DOS INTERESSES DO MUNICÍPIO. É PROIBIDA A SUA REPRODUÇÃO TOTAL OU PARCIAL SEM PERMISSÃO PRÉVIA POR ESCRITO, DEVENDO SER DEVOLVIDO PARA O DEPARTAMENTO DE ENGENHARIA QUANDO SOLICITADO OU QUANDO DA CONCLUSÃO DOS TRABALHOS QUAIS A INFORMAÇÃO AQUI CONTIDA FOI NECESSÁRIA.

TÍTULO:

**PROJETO DE REFORMA DO 3º PAVIMENTO PARA IMPLANTAÇÃO DA POLICLÍNICA E PACE HEMOMINAS - MODIFICAÇÃO SEM ACRÉSCIMO DE ÁREA**

USO:

**HOSPITALAR - PRONTO SOCORRO MUNICIPAL TEREZINHA MOREIRA MARRA**

DETALHE:

PLANTA DO 1º PAVIMENTO / QUADRO DE ESQUADRIAS / QUADRO DE ESPECIFICAÇÕES DE MATERIAIS

PROPRIETÁRIO:

**MUNICÍPIO DE PATROCÍNIO**

DOCUMENTO:

**CNPJ.: 18.468.033/0001-26**

ENDEREÇO DO IMÓVEL:

RUA OTÁVIO DE BRITO, Nº 15 - CENTRO - PATROCÍNIO/MG

DAEPA:

S.M.U.:

R.T. PROJETO:

**CRISTINA NUNES MACHADO SANTOS**
ARQUITETA E URBANISTA
CAU A57436-9

R.T. EXECUÇÃO:

PROPRIETÁRIO:

**MUNICÍPIO DE PATROCINIO**
CNPJ.: 18.468.033/0001-26

O RESPONSÁVEL TÉCNICO PELA OBRA E/OU AUTOR DO PROJETO ASSUME PERANTE O MUNICÍPIO E TERCEIROS QUE TODAS AS CONDIÇÕES PREVISTAS NO PROJETO ARQUITETÔNICO ESTÃO DE ACORDO COM AS NBR'S E CÓDIGO CIVIL BRASILEIRO.

| Nº DE UNIDADES | Nº DE PAVIMENTOS | ÁREA DO LOTE (m²) | ÁREA DE PROJEÇÃO (m²) | ZONEAMENTO (SIGLA) | TAXA DE OCUPAÇÃO (%) | TAXA DE PERMEABILIDADE (%) | COEFICIENTE DE APROVEITAMENTO (CA) |
|---|---|---|---|---|---|---|---|
| **01** | **05** | 2.191,59 | 1.418,68 | **ZM** | **64%** | **23%** | **3,03** |

| ÁREAS | CONSTRUÍDA (m²) | A INCLUIR (m²) | A DEMOLIR (m²) | A CONSTRUIR (m²) | TOTAL (m²) |
|---|---|---|---|---|---|
| PRINCIPAL | 6.741,78 | - | - | - | 6.741,78 |
| DEPENDÊNCIA | - | - | - | - | - |

| SETOR: | QUADRA: | LOTE: | ESCALA: | DATA: | FOLHA: |
|---|---|---|---|---|---|
| **12** | **020** | **0090** | INDICADA | JUNHO/ 2021 | **04 / 12** |

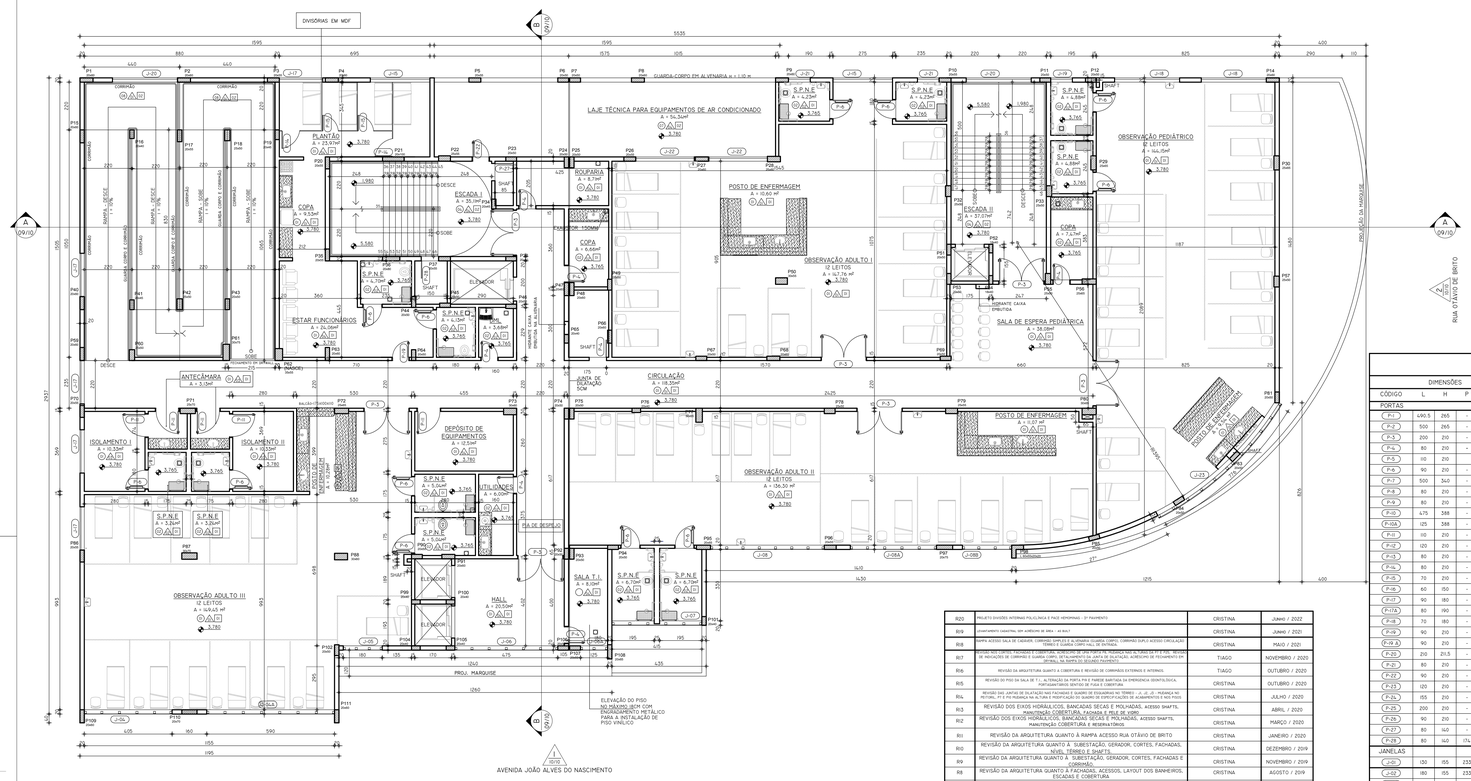


PLANTA DO 2° PAVIMENTO

ESCALA 1:100

| REVISÃO | DESCRIÇÃO | EXECUTADO POR | DATA |
|---|---|---|---|
| R16 | REVISÃO DA ARQUITETURA QUANTO A CUMEEIRA E REVISÃO DE CORRIMÃOS EXTERNOS E INTERNOS | TIAGO | OUTUBRO / 2020 |
| R15 | REVISÃO DO PISO DA SALA DE T.I., ALTERAÇÃO DA PORTA PF4 E PARDE BARITIDA EM EMERGÊNCIA ODONTOLÓGICA, PORCELANATOS, DETALHE DE PLUG E COBERTURA | CRISTINA | OUTUBRO / 2020 |
| R14 | REVISÃO DAS JUNTAS DE DILATAÇÃO NAS FACHADAS E GUARDA DE ESQUADRIAS NO TÉRREO - JK, JL, JE - MUDANÇA NO PECORIL, P1 E P2 MUDANÇA NA ALTURA E MODIFICAÇÃO DO QUADRO DE ESPECIFICAÇÕES DE ALUMÍNIOS E MOLDUS | CRISTINA | JULHO / 2020 |
| R13 | REVISÃO DOS EIXOS HIDRÁULICOS, BANCADAS SECAS E MOLHADAS, ACESSO SHAFTS, MANUTENÇÃO COBERTURA E REGERATÓRIOS | CRISTINA | ABRIL / 2020 |
| R12 | REVISÃO DOS EIXOS HIDRÁULICOS, BANCADAS SECAS E MOLHADAS, ACESSO SHAFTS, MANUTENÇÃO COBERTURA E REGERATÓRIOS | CRISTINA | MARÇO / 2020 |
| R11 | REVISÃO DA ARQUITETURA QUANTO À RAMPA ACESSO RUA OTÁVIO DE BRITO | CRISTINA | JANEIRO / 2020 |
| R10 | REVISÃO DA ARQUITETURA QUANTO À SUBESTAÇÃO, GERADOR, CORTES, FACHADAS, NÍVEL TÉRREO E SHAFTS | CRISTINA | DEZEMBRO / 2019 |
| R9 | REVISÃO DA ARQUITETURA QUANTO À SUBESTAÇÃO, GERADOR, CORTES, FACHADAS E NÍVEL TÉRREO | CRISTINA | NOVEMBRO / 2019 |
| R8 | REVISÃO DA ARQUITETURA QUANTO À FACHADAS, ACESSOS, LAYOUT DOS BANHEIROS, ESCADAS E COBERTURA | CRISTINA | AGOSTO / 2019 |
| R7 | REVISÃO DA ARQUITETURA QUANTO À ESTRUTURA E ESQUADRIAS | CRISTINA / IBRAHIM / TIAGO | JUNHO / 2019 |
| R6 | REVISÃO DA ARQUITETURA QUANTO À ESTRUTURA | CRISTINA / IBRAHIM / EDSON / TIAGO | MAIO / 2019 |
| R5 | REVISÃO DA ARQUITETURA | SHIRLEY / IBRAHIM / EDSON | NOVEMBRO / 2018 |
| R4 | REVISÃO DA ARQUITETURA QUANTO AO PSCIP | SHIRLEY / IBRAHIM / EDSON | AGOSTO / 2018 |
| R3 | REVISÃO DA ESTRUTURA | SHIRLEY / LEANDRO | JUNHO / 2018 |
| R2 | ATENDIMENTO À ANÁLISE TÉCNICA 003/2018 | SHIRLEY / LEANDRO | JUNHO / 2018 |
| R1 | REVISÃO DO ACESSO À SANTA CASA | SHIRLEY / LEANDRO | FEVEREIRO / 2018 |
| R0 | EMISSÃO INICIAL | SHIRLEY O. BRANDÃO | JUNHO / 2017 |

## QUADRO DE ESQUADRIAS

| CÓDIGO | DIMENSÕES L | H | P | TIPO | MATERIAL | QTD. |
|---|---|---|---|---|---|---|
| PORTAS | | | | | | |
| P-1 | 490.5 | 265 | - | 4 FOLHAS DE CORREIR | VIDRO TEMPERADO-PELE DE VIDRO | 01 |
| P-2 | 500 | 265 | - | 4 FOLHAS DE CORREIR | VIDRO TEMPERADO | 01 |
| P-3 | 200 | 210 | - | 2 FOLHAS DE ABRIR | MADEIRA REVESTIDA COM LAMINADO MELAMÍNICO | 20 |
| P-4 | 80 | 210 | - | 1 FOLHA DE ABRIR | MADEIRA REVESTIDA COM LAMINADO MELAMÍNICO | 25 |
| P-5 | 110 | 210 | | 1 FOLHA DE ABRIR | VENEZIANA METÁLICA COM PINTURA | 05 |
| P-6 | 90 | 210 | - | 1 FOLHA DE ABRIR | MADEIRA REVESTIDA COM LAMINADO MELAMÍNICO/PNE | 25 |
| P-7 | 500 | 340 | - | 1 FOLHA DE CORREI | CHAPA LISA METÁLICA COM PINTURA | 01 |
| P-8 | 80 | 210 | - | 1 FOLHA DE ABRIR | GRADE METÁLICA COM PINTURA | 02 |
| P-9 | 80 | 210 | - | 2 FOLHAS DE ABRIR | GRADE METÁLICA COM PINTURA | 01 |
| P-10 | 475 | 388 | - | 2 FOLHAS DE CORRER/FIXO | VIDRO TEMPERADO-PELE DE VIDRO | 01 |
| P-10A | 125 | 388 | - | 2 FOLHAS FIXAS | VIDRO TEMPERADO-PELE DE VIDRO | 01 |
| P-11 | 110 | 210 | - | 1 FOLHA DE ABRIR | MADEIRA REVESTIDA COM LAMINADO MELAMÍNICO | 16 |
| P-12 | 120 | 210 | - | 1 FOLHA DE ABRIR | MADEIRA REVESTIDA COM CHUMBO | 01 |
| P-13 | 80 | 210 | - | 1 FOLHA DE ABRIR | MADEIRA COM VISOR - VIDRO PLUMBÍFERO LOZÁSÁ/50 REVESTIDA COM CHUMBO | 01 |
| P-14 | 80 | 210 | - | 1 FOLHA DE ABRIR | MDF REVESTIDA COM LAMINADO MELAMÍNICO | 02 |
| P-15 | 70 | 210 | - | 1 FOLHA DE ABRIR | MDF REVESTIDA COM LAMINADO MELAMÍNICO | 02 |
| P-16 | 60 | 150 | - | 1 FOLHA DE ABRIR | CHAPA GALVANIZADA | 18 |
| P-17 | 90 | 180 | - | 1 FOLHA DE CORRER | CHAPA GALVANIZADA | 03 |
| P-17A | 80 | 190 | - | 1 FOLHA DE ABRIR | CHAPA GALVANIZADA | 01 |
| P-18 | 70 | 180 | - | 1 FOLHA DE CORRER | CHAPA GALVANIZADA | 01 |
| P-19 | 90 | 210 | - | 1 FOLHA DE ABRIR | MADEIRA REVESTIDA COM LAMINADO MELAMÍNICO | 12 |
| P-19 A | 90 | 210 | - | 1 FOLHA DE ABRIR | MADEIRA REVESTIDA COM CHUMBO | 01 |
| P-20 | 210 | 215.5 | - | 2 FOLHAS DE ABRIR | CHAPA METÁLICA LISA COM PINTURA | 02 |
| P-21 | 80 | 210 | - | 1 FOLHA DE CORRER | VIDRO TEMPERADO | 01 |
| P-22 | 90 | 210 | - | 1 FOLHA DE ABRIR | CORTA FOGO | 01 |
| P-23 | 120 | 210 | - | 1 FOLHA DE ABRIR | PORTA CORTA FOGO CLASSE P-90 | 01 |
| P-24 | 155 | 210 | - | 2 FOLHAS DE ABRIR | GRADE METÁLICA COM PINTURA | 02 |
| P-25 | 200 | 210 | - | 2 FOLHAS DE ABRIR | MADEIRA REVESTIDA COM LAMINADO MELAMÍNICO | 02 |
| P-26 | 90 | 210 | - | 1 FOLHA DE ABRIR | CHAPA METÁLON E CHAPA GALVANIZADA | 01 |
| P-27 | 80 | 140 | - | 1 FOLHA DE ABRIR | MDF REVESTIDA COM LAMINADO MELAMÍNICO | 07 |
| P-28 | 80 | 140 | 174 | 1 FOLHA DE ABRIR | MDF REVESTIDA COM LAMINADO MELAMÍNICO | 06 |
| JANELAS | | | | | | |
| J-01 | 130 | 155 | 233 | MAXIM-AR E FIXO | PELE DE VIDRO | 01 |
| J-02 | 180 | 155 | 233 | MAXIM-AR E FIXO | PELE DE VIDRO | 01 |
| J-03 | 340 | 155 | 233 | MAXIM-AR E FIXO | PELE DE VIDRO | 01 |
| J-03A | 510 | 155 | 233 | MAXIM-AR E FIXO | PELE DE VIDRO | 01 |
| J-03B | 397.5 | 155 | 233 | MAXIM-AR E FIXO | PELE DE VIDRO | 01 |
| J-03C | 227.5 | 155 | 233 | MAXIM-AR E FIXO | PELE DE VIDRO | 01 |
| J-04 | 445 | 151 | 165 | MAXIM-AR E FIXO | PELE DE VIDRO | 04 |
| J-04A | 590 | 151 | 165 | MAXIM-AR E FIXO | PELE DE VIDRO | 04 |
| J-05 | 180 | 151 | 165 | MAXIM-AR E FIXO | PELE DE VIDRO | 04 |
| J-06 | 475 | 151 | 165 | MAXIM-AR E FIXO | PELE DE VIDRO | 04 |
| J-06A | 125 | 151 | 165 | MAXIM-AR E FIXO | PELE DE VIDRO | 04 |
| J-07 | 445 | 151 | 165 | MAXIM-AR E FIXO | PELE DE VIDRO | 04 |
| J-08 | 525 | 151 | 165 | MAXIM-AR E FIXO | PELE DE VIDRO | 04 |
| J-08A | 397.5 | 151 | 165 | MAXIM-AR E FIXO | PELE DE VIDRO | 04 |
| J-08B | 227.5 | 151 | 165 | MAXIM-AR E FIXO | PELE DE VIDRO | 04 |
| J-09 | 307 | 151 | 165 | MAXIM-AR E FIXO | PELE DE VIDRO | 04 |
| J-09A | 445 | 151 | 165 | MAXIM-AR E FIXO | PELE DE VIDRO | 01 |
| J-10 | 776 | 151 | 165 | MAXIM-AR E FIXO | PELE DE VIDRO | 01 |
| J-11 | 485 | 265 | - | MAXIM-AR E FIXO | PELE DE VIDRO | 01 |
| J-12 | 100 | 110 | 100 | MAXIM-AR | VIDRO TEMPERADO | 01 |
| J-13 | 100 | 100 | 185 | MAXIM-AR | VIDRO TEMPERADO | 01 |
| J-14 | 100 | 100 | 185 | MAXIM-AR | VIDRO ARAMADO | 02 |
| J-15 | 275 | 100 | 165 | MAXIM-AR | VIDRO ARAMADO | 07 |
| J-16 | 220 | 100 | 165 | MAXIMO-AR | VIDRO ARAMADO | 02 |
| J-17 | 200 | 100 | 165 | MAXIMO-AR | VIDRO TEMPERADO | 20 |
| J-18 | 300 | 100 | 165 | MAXIMO-AR | VIDRO TEMPERADO | 06 |
| J-19 | 100 | 100 | 165 | MAXIM-AR | VIDRO TEMPERADO | 03 |
| J-20 | 300 | 100 | - | MAXIM-AR | VIDRO TEMPERADO | 07 |
| J-21 | 100 | 100 | 165 | MAXIM-AR | VIDRO ARAMADO | 06 |
| J-22 | 270 | 100 | 165 | MAXIM-AR | VIDRO ARAMADO | 02 |
| J-23 | 776 | 1072 | - | MAXIM-AR E FIXO | PELE DE VIDRO | 01 |
| J-24 | 150 | 100 | 173 | BASCULANTE | AÇO CORROVO COM VIDRO LAMINADO | 05 |
| J-25 | 120 | 100 | 170 | FIXA | VIDRO ARAMADO COM TELA MOSQUETEIRO EM AÇO | 02 |
| J-26 | 100 | 50 | 220 | FIXA | VENEZIANA COM TELA MOSQUETEIRO EM AÇO | 03 |
| J-27 | 100 | 50 | 30 | FIXA | VENEZIANA COM TELA MOSQUETEIRO EM AÇO | 03 |

OBS.: VER DETALHAMENTO PELE DE VIDRO PRANCHA 12/12


SECRETARIA MUNICIPAL DE URBANISMO - SMU

TODOS OS DIREITOS RESERVADOS. ESTE DOCUMENTO NÃO PODE SER UTILIZADO, COPIADO OU CEDIDO FORA DOS TERMOS CONTRATUAIS, OU SEM AUTORIZAÇÃO DO RESPONSÁVEL. ESTE DESENHO DE PROPRIEDADE DA **PREFEITURA MUNICIPAL DE PATROCÍNIO** DEVE SER UTILIZADO SOMENTE PELO PESSOAL AUTORIZADO, DENTRO DOS INTERESSES DO MUNICÍPIO. É PROIBIDA A SUA REPRODUÇÃO TOTAL OU PARCIAL SEM PERMISSÃO PRÉVIA POR ESCRITO, DEVENDO SER DEVOLVIDO PARA O DEPARTAMENTO DE ENGENHARIA QUANDO SOLICITADO OU QUANDO DA CONCLUSÃO DOS TRABALHOS QUAIS A INFORMAÇÃO AQUI CONTIDA FOI NECESSÁRIA.


TÍTULO: **PROJETO DE REFORMA DO 3º PAVIMENTO PARA IMPLANTAÇÃO DA POLICLÍNICA E PACE HEMOMINAS - MODIFICAÇÃO SEM ACRÉSCIMO DE ÁREA**

USO: **HOSPITALAR - PRONTO SOCORRO MUNICIPAL TEREZINHA MOREIRA MARRA**

DETALHE: PLANTA DO 2º PAVIMENTO / QUADRO DE ESQUADRIAS / QUADRO DE ESPECIFICAÇÕES DE MATERIAIS

PROPRIETÁRIO: **MUNICÍPIO DE PATROCÍNIO**

DOCUMENTO: **CNPJ.: 18.468.033/0001-26**

ENDEREÇO DO IMÓVEL: RUA OTÁVIO DE BRITO, Nº 15 - CENTRO - PATROCÍNIO/MG

DAEPA:

R.T. PROJETO: **CRISTINA NUNES MACHADO SANTOS** ARQUITETA E URBANISTA CAU A87439-5

R.T. EXECUÇÃO:

S.M.U.:

PROPRIETÁRIO: **MUNICÍPIO DE PATROCINIO** CNPJ.: 18.468.033/0001-26

O RESPONSÁVEL TÉCNICO PELA OBRA E/OU AUTOR DO PROJETO ASSUME PERANTE O MUNICÍPIO E TERCEIROS QUE TODAS AS CONDIÇÕES PREVISTAS NO PROJETO ARQUITETÔNICO ESTÃO DE ACORDO COM AS NBR'S E CÓDIGO CIVIL BRASILEIRO.

| Nº DE UNIDADES | Nº DE PAVIMENTOS | ÁREA DO LOTE (m²) | ÁREA DE PROJEÇÃO (m²) | ZONEAMENTO (SIGLA) | TAXA DE OCUPAÇÃO (%) | TAXA DE PERMEABILIDADE (%) | COEFICIENTE DE APROVEITAMENTO (CA) |
|---|---|---|---|---|---|---|---|
| **01** | **05** | 2.191,59 | 1.418,68 | **ZM** | **64%** | **23%** | **3,03** |

| ÁREAS | CONSTRUÍDA (m²) | A INCLUIR (m²) | A DEMOLIR (m²) | A CONSTRUIR (m²) | TOTAL (m²) |
|---|---|---|---|---|---|
| PRINCIPAL | 6.741,78 | - | - | - | 6.741,78 |
| DEPENDÊNCIA | - | - | - | - | - |

| SETOR: | QUADRA: | LOTE: | ESCALA: | DATA: | FOLHA: |
|---|---|---|---|---|---|
| **12** | **020** | **0090** | INDICADA | JUNHO/ 2021 | **05 / 12** |

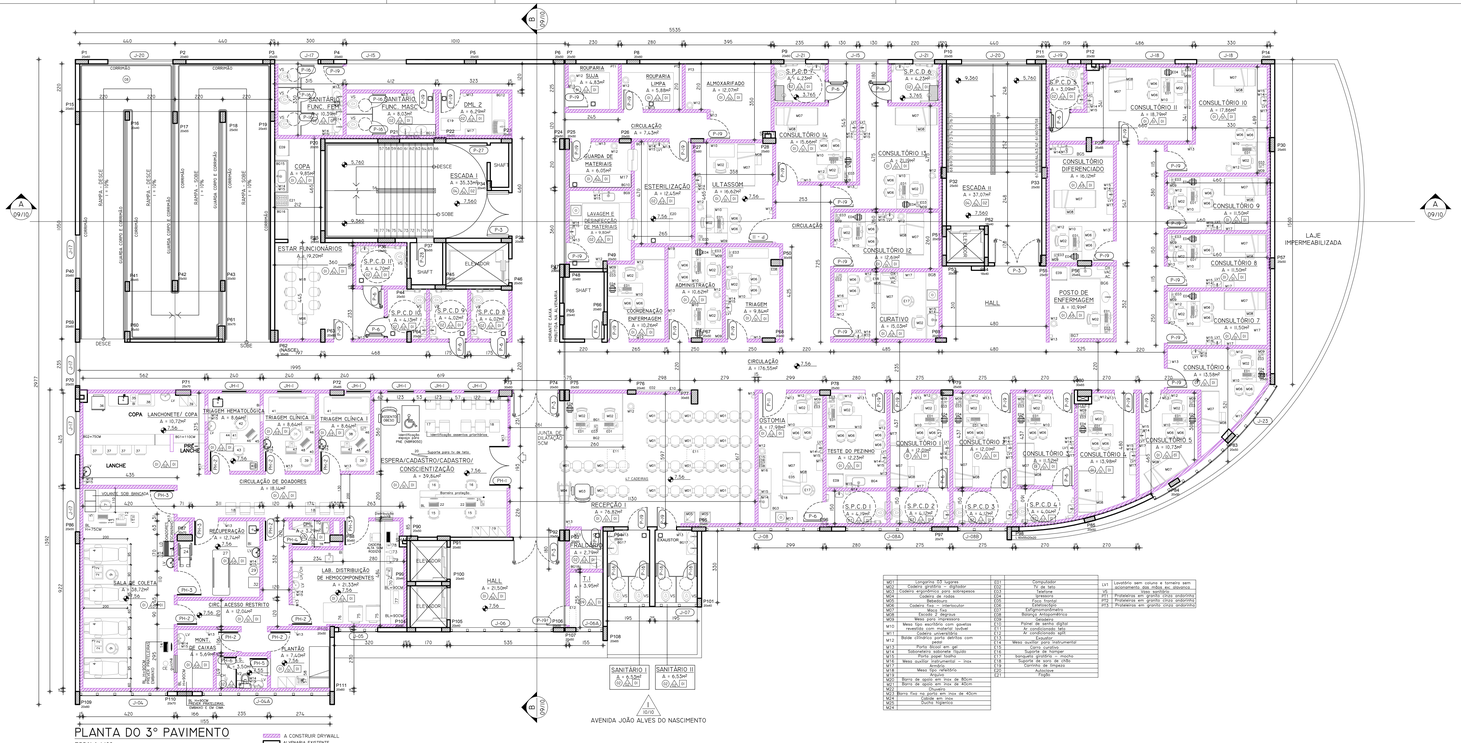


## PLANTA DO 3º PAVIMENTO

ESCALA 1:100

A CONSTRUIR DRYWALL
ALVENARIA EXISTENTE

## ESPECIFICAÇÕES DE ACABAMENTOS - 3º PAVIMENTO

**PISOS**

1. PORCELANATO POLIDO RETIFICADO, PEI-5 COR CLARA, COM ABSORÇÃO ABAIXO DE 6 %
2. PORCELANATO ACETINADO, COR CLARA, FOSCO, ANTIDERRAPANTE COM ABSORÇÃO ABAIXO DE 4%.
3. CONCRETO COM ACABAMENTO DESEMPENADO POLIMENTO-MECÂNICO
4. GRANITO NATURAL POLIDO
5. GRANITO COM ACABAMENTO TEXTURIZADO
6. CONCRETO ESPESSURA 8CM
7. CONTRA PISO DE CONCRETO
8. PISO ANTIDERRAPANTE EMBORRACHADO
9. PISO ELEVADO COM PLACA VINÍLICA

SOLEIRAS-GRANITO POLIDO ESPECIFICADO PELA EQUIPE DE FISCALIZAÇÃO

**PAREDES**

1. PINTURA: BARRADO DE 1,40CM EM TINTA EPÓXI, RESTANTE EM TINTA ACRÍLICA
2. REVESTIMENTO CERÂMICO RETIFICADO ATÉ O TETO, LAVÁVEL, IMPERMEÁVEL NA COR CLARA.
3. PINTURA EPÓXI ATÉ O TETO.
4. PINTURA COM TINTA ACRÍLICA
5. BARREIRA DE BLINDAGEM ESPECIAL PARA RAIO X (ARGAMASSA BARRITADA)

* RAMPAS E ESCADAS EXTERNAS COM GRAFIATO E PINTURA TINTA ACRÍLICA

**TETO**

- D2 REBAIXAMENTO EM GESSO ACARTONADO COM PINTURA EM TINTA ACRÍLICA
- D2 LAJE COM PINTURA ACRÍLICA
- D3 LAJE COM REBOCO DE ARGAMASSA BARRITADA
- DL LAJE SEM PINTURA

| REVISÃO | DESCRIÇÃO | EXECUTADO POR | DATA |
|---|---|---|---|
| R20 | PROJETO DIVISÕES INTERNAS POLICLÍNICA E PACE HEMOMINAS - 3º PAVIMENTO | CRISTINA | JUNHO / 2022 |
| R16 | REVISÃO DA ARQUITETURA QUANTO A COBERTURA E REVISÃO DE CORREDORES EXTERNOS E INTERNOS. | TIAGO | OUTUBRO / 2020 |
| R15 | REVISÃO DO PISO DA SALA DE T.I., ALTERAÇÃO DA PORTA PR-2 PAREDE BARITADA DA EMERGÊNCIA ODONTOLÓGICA, PORTAMENTIRAS SENTIDO DE FUGA E COBERTURA | CRISTINA | OUTUBRO / 2020 |
| R14 | REVISÃO DOS JUNTAS DE DILATAÇÃO NAS FACHADAS E QUADRO DE ESQUADRIAS NO TERREO - J-J, J-E, J-D - PREÂMBULO NO PEDIDO, PT-2 FOI PADRONIZADA NA ALTURA E PERSIANA DO QUADRO DE ESPECIFICAÇÕES DE ACABAMENTOS E NOS POÇOS | CRISTINA | JULHO / 2020 |
| R13 | REVISÃO DOS EIXOS HIDRÁULICOS, BANCADAS SECAS E MOLHADAS, ACESSO SHAFTS, MANUTENÇÃO COBERTURA, FACHADA E RUA DE HORO | CRISTINA | ABRIL / 2020 |
| R12 | REVISÃO DOS EIXOS HIDRÁULICOS, BANCADAS SECAS E MOLHADAS, ACESSO SHAFTS, MANUTENÇÃO COBERTURA E RESERVATÓRIOS. | CRISTINA | MARÇO / 2020 |
| R11 | REVISÃO DA ARQUITETURA QUANTO À RAMPA ACESSO RUA OTÁVIO DE BRITO | CRISTINA | JANEIRO / 2020 |
| R10 | REVISÃO DA ARQUITETURA QUANTO À SUBESTAÇÃO, GERADOR, CORTES, FACHADAS, NÍVEL TÉRREO E SHAFTS. | CRISTINA | DEZEMBRO / 2019 |
| R9 | REVISÃO DA ARQUITETURA QUANTO À SUBESTAÇÃO, GERADOR, CORTES, FACHADAS E COBERTA. | CRISTINA | NOVEMBRO / 2019 |
| R8 | REVISÃO DA ARQUITETURA QUANTO À FACHADAS, ACESSOS, LAYOUT DOS BANHEIROS, ESCADAS E COBERTURA | CRISTINA | AGOSTO / 2019 |
| R7 | REVISÃO DA ARQUITETURA QUANTO À ESTRUTURA E ESQUADRIAS | CRISTINA / IBRAHIM / TIAGO | JUNHO / 2019 |
| R6 | REVISÃO DA ARQUITETURA QUANTO À ESTRUTURA | CRISTINA / IBRAHIM / EDSON / TIAGO | MAIO / 2019 |
| R5 | REVISÃO DA ARQUITETURA | SHIRLEY / IBRAHIM / EDSON | NOVEMBRO / 2018 |
| R4 | REVISÃO DA ARQUITETURA QUANTO AO PSCIP | SHIRLEY / IBRAHIM / EDSON | AGOSTO / 2018 |
| R3 | REVISÃO DA ESTRUTURA | SHIRLEY / LEANDRO | JUNHO / 2018 |
| R2 | ATENDIMENTO À ANÁLISE TÉCNICA 002/2018 | SHIRLEY / LEANDRO | JUNHO / 2018 |
| R1 | REVISÃO DO ACESSO À SANTA CASA | SHIRLEY / LEANDRO | FEVEREIRO / 2018 |
| R0 | EMISSÃO INICIAL | SHIRLEY O. BRANDÃO | JUNHO / 2017 |


SECRETARIA MUNICIPAL DE URBANISMO - SMU

TODOS OS DIREITOS RESERVADOS. ESTE DOCUMENTO NÃO PODE SER UTILIZADO, COPIADO OU CEDIDO FORA DOS TERMOS CONTRATUAIS, OU SEM AUTORIZAÇÃO DO RESPONSÁVEL. ESTE DESENHO DE PROPRIEDADE DA **PREFEITURA MUNICIPAL DE PATROCÍNIO** DEVE SER UTILIZADO SOMENTE PELO PESSOAL AUTORIZADO, DENTRO DOS INTERESSES DO MUNICÍPIO. É PROIBIDA A SUA REPRODUÇÃO TOTAL OU PARCIAL SEM PERMISSÃO PRÉVIA POR ESCRITO, DEVENDO SER DEVIDO VIDO PARA O DEPARTAMENTO DE ENGENHARIA QUANDO SOLICITADO OU QUANDO DA CONCLUSÃO DOS TRABALHOS QUAIS A INFORMAÇÃO AQUI CONTIDA FOI NECESSÁRIA.


TITULO:

# PROJETO DE REFORMA DO 3º PAVIMENTO PARA IMPLANTAÇÃO DA POLICLÍNICA E PACE HEMOMINAS - MODIFICAÇÃO SEM ACRÉSCIMO DE ÁREA

USO:

**HOSPITALAR - PRONTO SOCORRO MUNICIPAL TEREZINHA MOREIRA MARRA**

DETALHE:

PLANTA DO 3º PAVIMENTO / QUADRO DE ESQUADRIAS / QUADRO DE ESPECIFICAÇÕES DE MATERIAIS

PROPRIETÁRIO: **MUNICÍPIO DE PATROCÍNIO**

DOCUMENTO: **CNPJ.: 18.468.033/0001-26**

ENDEREÇO DO IMÓVEL:

RUA OTÁVIO DE BRITO, Nº 15 - CENTRO - PATROCÍNIO-MG

DAEPA:

S.M.U.:

R.T. PROJETO:

**CRISTINA NUNES MACHADO SANTOS**
ARQUITETA E URBANISTA
CAU: A37429-5

R.T. EXECUÇÃO:

PROPRIETÁRIO:

**MUNICÍPIO DE PATROCÍNIO**
CNPJ.: 18.468.033/0001-26

O RESPONSÁVEL TÉCNICO PELA OBRA E/OU AUTOR DO PROJETO ASSUME PERANTE O MUNICÍPIO E TERCEIROS QUE TODAS AS CONDIÇÕES PREVISTAS NO PROJETO ARQUITETÔNICO ESTÃO DE ACORDO COM AS NBR'S E CÓDIGO CIVIL BRASILEIRO.

| Nº DE UNIDADES | Nº DE PAVIMENTOS | ÁREA DO LOTE (m²) | ÁREA DE PROJEÇÃO (m²) | ZONEAMENTO (SIGLA) | TAXA DE OCUPAÇÃO (%) | TAXA DE PERMEABILIDADE (%) | COEFICIENTE DE APROVEITAMENTO (CA) |
|---|---|---|---|---|---|---|---|
| **01** | **05** | 2.191,59 | 1.418,68 | **ZM** | **64%** | **23%** | **3,03** |

| ÁREAS | CONSTRUÍDA (m²) | A INCLUIR (m²) | A DEMOLIR (m²) | A CONSTRUIR (m²) | TOTAL (m²) |
|---|---|---|---|---|---|
| PRINCIPAL | 6.741,78 | - | - | - | 6.741,78 |
| DEPENDÊNCIA | - | - | - | - | - |

| SETOR: | QUADRA: | LOTE: | ESCALA: | DATA: | FOLHA: |
|---|---|---|---|---|---|
| **12** | **020** | **0090** | INDICADA | JUNHO/ 2021 | **06 / 12** |

## QUADRO DE ESQUADRIAS

ESPECÍFICO DO TERCEIRO PAVIMENTO

| DIMENSÕES | | | | | | |
|---|---|---|---|---|---|---|
| CÓDIGO | L | H | P | TIPO | MATERIAL | QTD. |
| PORTAS | | | | | | |
| P-2 | 200 | 210 | - | 2 FOLHAS DE ABRIR | MADEIRA REVESTIDA COM LAMINADO MELAMÍNICO | 02 |
| P-3 | 90 | 210 | - | 1 FOLHA DE ABRIR | MADEIRA REVESTIDA COM LAMINADO MELAMÍNICO/PNE | 11 |
| P-10 | 110 | 210 | - | 1 FOLHA DE ABRIR | MADEIRA REVESTIDA COM LAMINADO MELAMÍNICO | 02 |
| P-16 | 60 | 150 | - | 1 FOLHA DE ABRIR | CHAPA GALVANIZADA | 09 |
| P-19 | 90 | 210 | - | 1 FOLHA DE ABRIR | MADEIRA REVESTIDA COM LAMINADO MELAMÍNICO | 34 |
| PR-1 | 90+90 | 210 | - | 2 FOLHAS DE ABRIR | MADEIRA REVESTIDA COM LAMINADO MELAMÍNICO | 02 |
| PR-2 | 090 | 210 | - | ABRIR | MADEIRA REVESTIDA COM LAMINADO MELAMÍNICO | 08 |
| PR-3 | 110 | 210 | - | ABRIR | MADEIRA REVESTIDA COM LAMINADO MELAMÍNICO | 04 |
| PR-4 | 070 | 210 | - | ABRIR | MADEIRA REVESTIDA COM LAMINADO MELAMÍNICO | 01 |
| PR-5 | 080 | 210 | - | ABRIR | MADEIRA REVESTIDA COM LAMINADO MELAMÍNICO | 01 |
| PR-6 | 060 | 190 | - | ABRIR | BOX - VIDRO TEMPERADO | 01 |
| JANELAS | | | | | | |
| J-H-01 | 120 | 050 | 160 | CORRER DUA FÓLHAS | ALUMINIO E VIDRO TEMPERADO | 06 |

INSTALAR TELA DE MOSQUITERO NA J-17

## RECEPÇÃO: D1

| Código | Equipamento / Mobiliário | Quant. |
|---|---|---|
| M01 | Longarina 03 lugares | 02 |
| M02 | Cadeira giratória - digitador | 01 |
| M03 | Cadeira fixa empilhável | 04 |
| M04 | Cadeira ergonômica para adolescente | 01 |
| M05 | Cadeira de rodas | 02 |
| M06 | Balcão de atendimento | 01 |
| M12 | Balcão climatizado porta deslizante com pente | 01 |
| M13 | Porta Stopper em gel | 01 |
| D2 | Computador | 08 |
| L11 | Impressora de etiquetas | 01 |
| L13 | Scanner rastreador de texto digital | 01 |
| L14 | Palmer com senha digital | 01 |
| L22 | Computador | 01 |
| L24 | Impressora | 01 |
| L11 | Ar condicionado tipo split | 02 |
| B01 | Bancada em granito cinza andorinha h:80cm, cuba em inox e tanque sem acionamento dos mãos em alvenaria | 01 |
| B02 | Balcão em granito cinza andorinha h:110cm | 01 |

## SPOR DE 1 A 11

| Código | Equipamento / Mobiliário | Quant. |
|---|---|---|
| M01 | Maca para exame | 01 |
| M02 | Cadeira giratória - digitador | 01 |
| M03 | Cadeira fixa empilhável | 01 |
| M05 | Balança pediátrica | 01 |
| M06 | Balcão de apoio em inox de 80cm | 39 |
| M07 | Barra de apoio em inox de 40cm | 02 |
| M08 | Barra fixa no porta em inox de 40cm | 01 |
| M09 | Cadeira adulto | 01 |
| M10 | Mesa para escritório com gavetas revestida com material sudeste | 01 |
| M12 | Balcão climatizado porta deslizante com pente | 01 |
| M13 | Porta Stopper em gel | 01 |
| M14 | Sobreposta sobrepor fixação | 01 |
| M15 | Porta pisoar toalha | 01 |
| M16 | Mesa auxiliar instrumental - inox | 01 |
| L11 | Ar condicionado split | 01 |
| B04 | Bancada em granito cinza andorinha h:80cm, cuba em inox e tanque sem acionamento dos mãos em alvenaria | 01 |
| L11 | Lavatório sem coluna e torneira sem acionamento dos mãos em alvenaria | 1 |

## TESTE DO PEZINHO

| Código | Equipamento / Mobiliário | Quant. |
|---|---|---|
| M01 | Cadeira giratória - digitador | 01 |
| M02 | Cadeira fixa empilhável | 01 |
| M05 | Balança pediátrica | 01 |
| M06 | Mesa para exame | 01 |
| M07 | Balcão de apoio em inox de 80cm | 39 |
| M08 | Barra de apoio em inox de 40cm | 02 |
| M09 | Cadeira adulto | 01 |
| M10 | Mesa tipo escritório com gavetas revestida com material sudeste | 01 |
| M12 | Balcão climatizado porta deslizante com pente | 01 |
| M13 | Porta Stopper em gel | 01 |
| M14 | Sobreposta sobrepor fixação | 01 |
| M15 | Porta pisoar toalha | 01 |
| M16 | Mesa auxiliar instrumental - inox | 01 |
| L11 | Ar condicionado split | 01 |
| B04 | Bancada em granito cinza andorinha h:80cm, cuba em inox e tanque sem acionamento dos mãos em alvenaria | 01 |
| L11 | Lavatório sem coluna e torneira sem acionamento dos mãos em alvenaria | 1 |

## CONSULTÓRIOS DE 1 A 14

| Código | Equipamento / Mobiliário | Quant. |
|---|---|---|
| M01 | Cadeira giratória - digitador | 01 |
| M02 | Cadeira fixa empilhável | 01 |
| M05 | Mesa clínica | 01 |
| M06 | Mesa de apoio | 01 |
| M10 | Mesa tipo escritório com gavetas revestida com material sudeste | 01 |
| M12 | Balcão climatizado porta deslizante com pente | 01 |
| M13 | Porta Stopper em gel | 01 |
| M14 | Sobreposta sobrepor fixação | 01 |
| M15 | Porta pisoar toalha | 01 |
| M16 | Mesa auxiliar instrumental | 01 |
| D2 | Computador | 01 |
| D3 | Telefone | 01 |
| L11 | Ar condicionado split | 01 |
| B04 | Bancada em granito cinza andorinha h:80cm, cuba em inox e tanque sem acionamento dos mãos em alvenaria | 01 |
| L11 | Lavatório sem coluna e torneira sem acionamento dos mãos em alvenaria | 1 |



## CONSULTÓRIO DIFERENCIADO

| Código | Equipamento / Mobiliário | Quant. |
|---|---|---|
| M01 | Cadeira giratória - digitador | 01 |
| M02 | Cadeira fixa empilhável | 01 |
| M05 | Mesa clínica | 01 |
| M06 | Escada 2 degraus | 01 |
| M10 | Mesa tipo escritório com gavetas revestida com material sudeste | 01 |
| M12 | Balcão climatizado porta deslizante com pente | 01 |
| M13 | Porta Stopper em gel | 01 |
| M14 | Sobreposta sobrepor fixação | 01 |
| M15 | Porta pisoar toalha | 01 |
| M16 | Mesa auxiliar instrumental | 01 |
| L11 | Ar condicionado split | 01 |
| B04 | Bancada em granito cinza andorinha h:80cm, cuba em inox e tanque sem acionamento dos mãos em alvenaria | 01 |
| L11 | Lavatório sem coluna e torneira sem acionamento dos mãos em alvenaria | 1 |

## POSTO DE ENFERMAGEM

| Código | Equipamento / Mobiliário | Quant. |
|---|---|---|
| M01 | Cadeira giratória - digitador | 01 |
| M02 | Cadeira fixa empilhável | 01 |
| M05 | Geladeira | 01 |
| M12 | Balcão climatizado porta deslizante com pente | 01 |
| M13 | Porta Stopper em gel | 01 |
| M14 | Sobreposta sobrepor fixação | 01 |
| M15 | Porta pisoar toalha | 01 |
| B06 | Bancada em granito cinza andorinha h:80cm, cuba em inox e lavatório de aço inox sem acionamento dos mãos em alvenaria, | 1 |
| B07 | Bancada em granito cinza andorinha h:80cm, cuba em inox e lavatório de aço inox sem acionamento dos mãos em alvenaria, | 1 |
| DC | Dispensador de papel toalha | 1 |
| VM | Válvula climática de comprimido medicinal | 1 |
| AC | Ar comprimido medicinal | 1 |

## CURATIVO

| Código | Equipamento / Mobiliário | Quant. |
|---|---|---|
| M01 | Cadeira giratória - digitador | 01 |
| M02 | Cadeira fixa empilhável | 01 |
| M05 | Mesa para exame | 01 |
| M06 | Escada 2 degraus | 01 |
| M10 | Mesa tipo escritório com gavetas revestida com material sudeste | 1 |
| M12 | Balcão climatizado porta deslizante com pente | 1 |
| M13 | Porta Stopper em gel | 1 |
| M14 | Sobreposta sobrepor fixação | 2 |
| M15 | Porta pisoar toalha | 1 |
| M16 | Mesa auxiliar instrumental - inox | 1 |
| L11 | Ar condicionado split | 1 |
| B04 | Bancada em granito cinza andorinha h:80cm, cuba em inox e tanque sem acionamento dos mãos em alvenaria | 1 |
| L11 | Lavatório sem coluna e torneira sem acionamento dos mãos em alvenaria | 1 |
| DC | Dispensador de papel toalha | 1 |
| VM | Válvula climática de comprimido medicinal | 1 |
| AC | Ar comprimido medicinal | 1 |

## ULTRASSOM

| Código | Equipamento / Mobiliário | Quant. |
|---|---|---|
| M01 | Cadeira giratória - digitador | 01 |
| M02 | Cadeira fixa empilhável | 01 |
| M05 | Maca | 01 |
| M06 | Escada 2 degraus | 01 |
| M10 | Mesa tipo escritório com gavetas revestida com material sudeste | 1 |
| M12 | Balcão climatizado porta deslizante com pente | 1 |
| M13 | Porta Stopper em gel | 1 |
| M14 | Sobreposta sobrepor fixação | 1 |
| M15 | Porta pisoar toalha | 1 |
| M16 | Mesa auxiliar instrumental - inox | 1 |
| L11 | Ar condicionado split | 1 |
| B04 | Bancada em granito cinza andorinha h:80cm, cuba em inox e tanque sem acionamento dos mãos em alvenaria | 1 |
| L11 | Lavatório sem coluna e torneira sem acionamento dos mãos em alvenaria | 1 |

## TRIAGEM

| Código | Equipamento / Mobiliário | Quant. |
|---|---|---|
| M01 | Cadeira giratória - digitador | 01 |
| M02 | Cadeira fixa empilhável | 01 |
| M05 | Mesa para exame | 01 |
| M06 | Escada 2 degraus | 01 |
| M10 | Mesa tipo escritório com gavetas revestida com material sudeste | 1 |
| M12 | Balcão climatizado porta deslizante com pente | 1 |
| M13 | Porta Stopper em gel | 1 |
| M14 | Sobreposta sobrepor fixação | 1 |
| M15 | Porta pisoar toalha | 1 |
| M16 | Mesa auxiliar instrumental - inox | 1 |
| L11 | Ar condicionado split | 1 |
| B04 | Bancada em granito cinza andorinha h:80cm, cuba em inox e tanque sem acionamento dos mãos em alvenaria | 1 |
| L11 | Lavatório sem coluna e torneira sem acionamento dos mãos em alvenaria | 1 |

## ADMINISTRAÇÃO

| Código | Equipamento / Mobiliário | Quant. |
|---|---|---|
| M01 | Cadeira giratória - digitador | 1 |
| M02 | Cadeira fixa - interlocutor | 2 |
| M05 | Mesa para impressora | 1 |
| M10 | Mesa tipo escritório com gavetas revestida com material sudeste | 2 |
| M12 | Balcão climatizado porta deslizante com pente | 1 |
| M13 | Porta Stopper em gel | 1 |
| M19 | Arquivo | 2 |
| D2 | Computador | 2 |
| L24 | Impressora | 1 |

## COORDENAÇÃO ENFERMAGEM

| Código | Equipamento / Mobiliário | Quant. |
|---|---|---|
| M01 | Cadeira giratória - digitador | 1 |
| M02 | Cadeira fixa - interlocutor | 2 |
| M05 | Mesa para impressora | 1 |
| M10 | Mesa tipo escritório com gavetas revestida com material sudeste | 2 |
| M12 | Balcão climatizado porta deslizante com pente | 1 |
| M13 | Porta Stopper em gel | 1 |
| M19 | Arquivo | 2 |
| D2 | Computador | 2 |
| L24 | Impressora | 1 |

## LAVAGEM E DESINFECÇÃO DE MATERIAIS

| Código | Equipamento / Mobiliário | Quant. |
|---|---|---|
| M13 | Porta Stopper em gel | 1 |
| M14 | Sobreposta sobrepor fixação | 1 |
| M15 | Porta pisoar toalha | 1 |
| B08 | Bancada em granito cinza andorinha h:80cm, cuba em inox e tanque sem acionamento dos mãos em alvenaria e pia de despejo em inox | 01 |
| L11 | Lavatório sem coluna e torneira sem acionamento dos mãos em alvenaria | 1 |

## GUARDA DE MATERIAIS

| Código | Equipamento / Mobiliário | Quant. |
|---|---|---|
| M13 | Porta Stopper em gel | 1 |
| M14 | Sobreposta sobrepor fixação | 1 |
| M15 | Porta pisoar toalha | 1 |
| B09 | Bancada em granito cinza andorinha h:80cm, cuba em inox e tanque sem acionamento dos mãos em alvenaria | 01 |
| B10 | Bancada em granito cinza andorinha h:80cm, cuba em inox e tanque sem acionamento dos mãos em alvenaria | 01 |
| L11 | Lavatório sem coluna e torneira sem acionamento dos mãos em alvenaria | 1 |

## ESTERILIZAÇÃO

| Código | Equipamento / Mobiliário | Quant. |
|---|---|---|
| M13 | Porta Stopper em gel | 1 |
| M14 | Sobreposta sobrepor fixação | 1 |
| M15 | Porta pisoar toalha | 1 |
| B08 | Bancada em granito cinza andorinha h:80cm, cuba em inox e tanque sem acionamento dos mãos em alvenaria e pia de despejo em inox | 01 |
| L11 | Lavatório sem coluna e torneira sem acionamento dos mãos em alvenaria | 1 |
| E22 | Autoclave | 1 |

## ALMOXARIFADO

| Código | Equipamento / Mobiliário | Quant. |
|---|---|---|
| M13 | Porta Stopper em gel | 1 |
| M14 | Sobreposta sobrepor fixação | 1 |
| M15 | Porta pisoar toalha | 1 |
| P13 | Prateleiras em granito cinza andorinha | 1 |

## ROUPARIA LIMPA

| Código | Equipamento / Mobiliário | Quant. |
|---|---|---|
| M13 | Porta Stopper em gel | 1 |
| M14 | Sobreposta sobrepor fixação | 1 |
| M15 | Porta pisoar toalha | 1 |
| P13 | Prateleiras em granito cinza andorinha | 1 |

## ROUPARIA SUJA

| Código | Equipamento / Mobiliário | Quant. |
|---|---|---|
| M13 | Porta Stopper em gel | 1 |
| M14 | Sobreposta sobrepor fixação | 1 |
| M15 | Porta pisoar toalha | 1 |
| P13 | Prateleiras em granito cinza andorinha | 1 |

## DML 2

| Código | Equipamento / Mobiliário | Quant. |
|---|---|---|
| M13 | Porta Stopper em gel | 1 |
| M14 | Sobreposta sobrepor fixação | 1 |
| L16 | Lavatório de limpeza | 1 |
| B010 | Bancada em granito cinza andorinha h:80cm, cuba em inox e tanque branco e torneira. | 1 |

## Sanitário das funcionárias masc. e fem.

| Código | Equipamento / Mobiliário | Quant. |
|---|---|---|
| M13 | Porta Stopper em gel | 2 |
| M14 | Sobreposta sobrepor fixação | 2 |
| M15 | Porta pisoar toalha | 1 |
| M19 | Arquivo | 3 |
| B016 | Bancada em granito cinza andorinha h:80cm, cuba em inox e tanque sem acionamento dos mãos em alvenaria | 1 |
| B016 | Bancada em granito cinza andorinha h:80cm, cuba em inox e tanque sem acionamento dos mãos em alvenaria | 1 |
| VS | Vaso sanitário | 5 |

## COPA

| Código | Equipamento / Mobiliário | Quant. |
|---|---|---|
| M13 | Porta Stopper em gel | 1 |
| M14 | Sobreposta sobrepor fixação | 1 |
| M15 | Porta pisoar toalha | 1 |
| M19 | Arquivo | 1 |
| B011 | Bancada em granito cinza andorinha h:80cm, cuba em inox e tanque sem acionamento dos mãos em alvenaria | 01 |
| B012 | Bancada em granito cinza andorinha h:80cm, cuba em inox e lavatório | 01 |
| L11 | Lavatório sem coluna e torneira sem acionamento dos mãos em alvenaria | 1 |

## ESTAR FUNCIONÁRIOS

| Código | Equipamento / Mobiliário | Quant. |
|---|---|---|
| M13 | Porta Stopper em gel | 1 |
| M14 | Cadeira fixa empilhável | 1 |
| M18 | Mesa tipo refeitório | 1 |

## ESPERA / CADASTRO / CONCIENTIZAÇÃO

| Código | Equipamento / Mobiliário | Quant. |
|---|---|---|
| L5 | Cadeira giratória - digitador | 04 |
| L6 | Cadeira fixa - interlocutor | 04 |
| L7 | Longarina 03 lugares | 04 |
| L8 | Cadeira de rodas | 01 |
| L9 | Cadeira obesa com duas portas | 01 |
| L10 | Mesa para criança | 01 |
| L22 | Computador | 04 |
| L24 | Impressora | 01 |
| BL | Bancada ou mesa de MDF revestido de laminado melamínico, h=75cm, comprido. | 01 |
| L11 | Assento para obeso conforme NBR9050/2020 | 01 |
| M13 | Porta Stopper em gel | 01 |
| M14 | Sobreposta sobrepor fixação | 01 |
| M15 | Porta pisoar toalha | 01 |

## CIRCULAÇÃO DE DOADORES

| Código | Equipamento / Mobiliário | Quant. |
|---|---|---|
| L7 | Longarina 03 lugares | 02 |

## TRIAGEM CLÍNICA I / TRIAGEM CLÍNICA 2

| Código | Equipamento / Mobiliário | Quant. |
|---|---|---|
| T8 | Cadeira giratória - digitador | 04 |
| T9 | Cadeira fixa - interlocutor | 04 |
| A2 | Estação de trabalho revestida em material sudeste | 02 |
| A3 | Mesa para escritório/Maca | 01 |
| A4 | Escada 02 degraus | 01 |
| A5 | Cadeira obesa sem braços | 01 |
| A6 | Cadeira de rodas | 01 |
| A7 | Armário de tecido digital | 01 |
| A8 | Balança | 01 |
| A9 | Computador | 02 |
| A10 | Impressora | 01 |
| A11 | Scanner | 01 |
| A12 | Palmer com senha digital | 01 |
| A13 | Porta Stopper em gel | 01 |
| A14 | Sobreposta sobrepor fixação | 01 |
| A15 | Porta pisoar toalha | 01 |

## TRIAGEM HEMATOLÓGICA

| Código | Equipamento / Mobiliário | Quant. |
|---|---|---|
| A1 | Balança antropométrica | 01 |
| A2 | Estação de microhematócrito | 01 |
| A3 | Cadeira giratória - digitador | 01 |
| A4 | Cadeira fixa empilhável | 01 |
| A5 | Cadeira obesa | 01 |
| A6 | Estação de trabalho revestida em material sudeste | 01 |
| A7 | Glicosímetro | 01 |
| B | Bancada de inox h=80cm com rodapé/cuba h=15cm dobrada. Cuba de inox. Torneira sem acionamento das mãos em alvenaria | 01 |
| L1 | Lavatório sem coluna (torneira sem acionamento das mãos alvenaria de temperatura). | 1 |
| M13 | Porta Stopper em gel | 01 |
| M14 | Sobreposta sobrepor fixação | 01 |
| M15 | Porta pisoar toalha | 01 |

## LANCHONETE/COPA

| Código | Equipamento / Mobiliário | Quant. |
|---|---|---|
| I5 | Purificador de água refrigerado | 01 |
| I6 | Geladeira Doméstica | 01 |
| I7 | Cadeira polipropileno | 04 |
| I8 | Lixeira | 04 |
| B2 | Bancada de granito 110cm de altura | 01 |
| B02 | Bancada de granito 70cm de altura, com estrutura de madeira (5x50mm) pintada. | 01 |
| B | Bancada de inox h=80cm com rodapé/cuba h=15cm dobrada. Cuba de inox. Torneira sem acionamento das mãos em alvenaria | 01 |
| L1 | Lavatório sem coluna (torneira sem acionamento das mãos alvenaria de temperatura). | 01 |
| M13 | Porta Stopper em gel | 01 |
| M14 | Sobreposta sobrepor fixação | 01 |
| M15 | Porta pisoar toalha | 01 |

## SALA DE COLETAS

| Código | Equipamento / Mobiliário | Quant. |
|---|---|---|
| I | Alcoólea para ordenha | 03 |
| I2 | Homogeneizador de sangue | 01 |
| I3 | Cama dupla | 04 |
| I4 | Poltrona ambulatorial para coleta de sangue | 04 |
| I5 | Geladeira doméstica | 01 |
| I6 | Bancada de granito 110cm de altura | 01 |
| B2 | Bancada de granito 70cm de altura, com estrutura de madeira (5x50mm) pintada. | 01 |
| B | Bancada de inox h=80cm com rodapé/cuba h=15cm dobrada. Cuba de inox. Torneira sem acionamento das mãos em alvenaria | 01 |
| L1 | Lavatório sem coluna (torneira sem acionamento das mãos alvenaria de temperatura). | 01 |
| LD | Lavadora de degermação em inox com 2 cubas (acionamento dos mãos (sensor ou cotovelo)). Água quente (aquecimento elétrico). Torneira sem acionamento das mãos alvenaria de temperatura). | 01 |
| BL | Bancada ou mesa de MDF revestido de laminado melamínico, h=75cm, comprido. | 01 |
| B | Bancada de inox h=80cm com rodapé/cuba h=15cm dobrada. Cuba de inox. Torneira sem acionamento das mãos em alvenaria | 01 |
| L1 | Lavatório sem coluna (torneira sem acionamento das mãos alvenaria de temperatura). | 01 |
| M13 | Porta Stopper em gel | 01 |
| M14 | Sobreposta sobrepor fixação | 01 |
| M15 | Porta pisoar toalha | 01 |

## RECUPERAÇÃO

| Código | Equipamento / Mobiliário | Quant. |
|---|---|---|
| J1 | Aspirador de secreção, comprimido | 01 |
| J2 | Cadeira de rodas | 01 |
| J3 | Desfibrilador | 01 |
| J4 | Estetoscópio Littmann | 01 |
| J5 | Maca fixa | 01 |
| J6 | Escada 02 degraus | 01 |
| J7 | Otoscópio de Diagnóstico | 01 |
| J8 | Lanterna/Martelo acrílico | 01 |
| J9 | Carro de Emergência | 01 |
| J10 | Carrinho de Emergência | 01 |
| J11 | Nebulizador | 01 |
| J12 | Balança | 01 |
| B | Bancada de inox h=80cm com rodapé/cuba h=15cm dobrada. Cuba de inox. Torneira sem acionamento das mãos em alvenaria | 01 |
| L1 | Lavatório sem coluna (torneira sem acionamento das mãos alvenaria de temperatura). | 01 |
| BL | Bancada ou mesa de MDF revestido de laminado melamínico, h=75cm, comprido. | 01 |
| L2 | Lavatório sem coluna (torneira sem acionamento das mãos alvenaria de temperatura). | 01 |
| M13 | Porta Stopper em gel | 01 |
| M14 | Sobreposta sobrepor

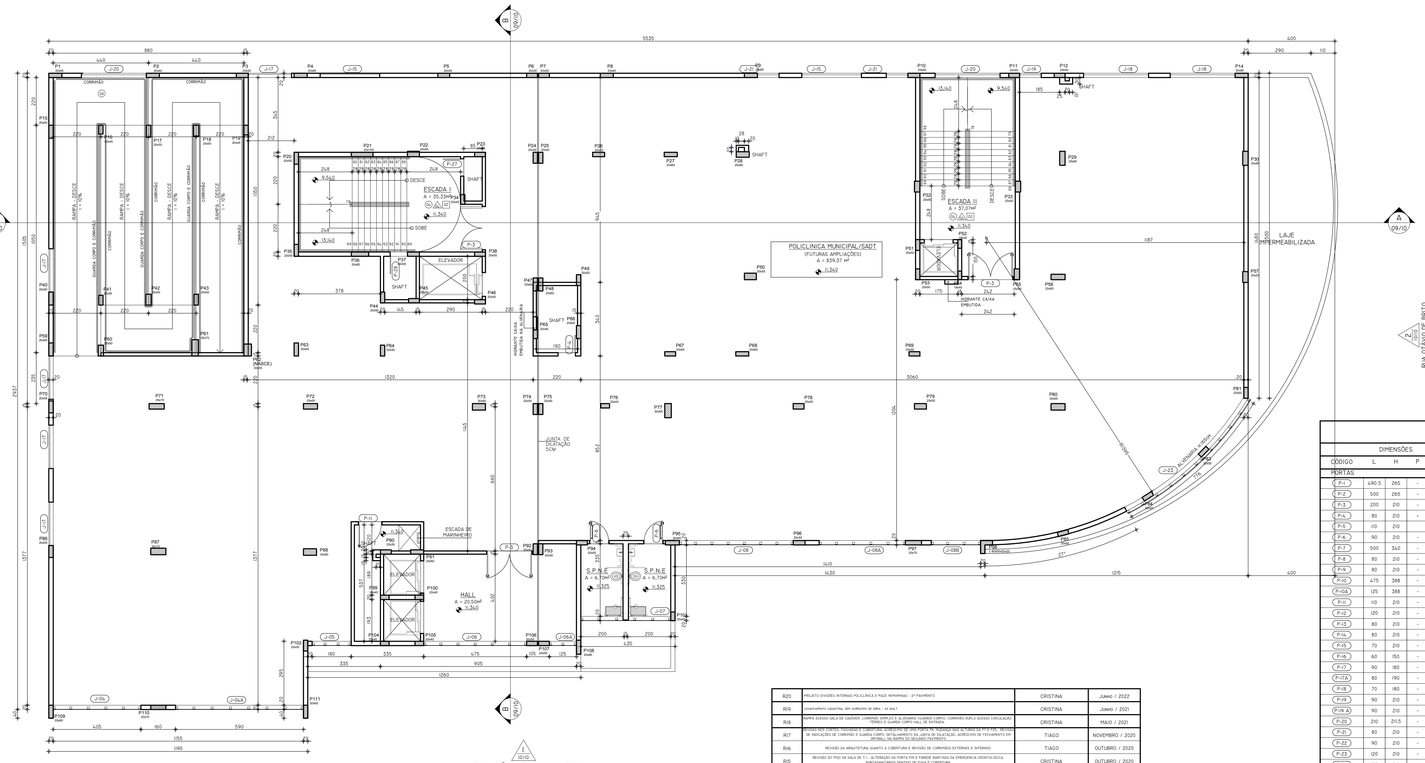


PLANTA DO 4º PAVIMENTO
ESCALA 1:100

| REVISÃO | DESCRIÇÃO | EXECUTADO POR | DATA |
|---|---|---|---|
| R20 | PROJETO DIVISÕES INTERNAS POLICLÍNICA E PACE HEMOMINAS - 3º PAVIMENTO | CRISTINA | JUNHO / 2022 |
| R19 | LEVANTAMENTO CADASTRAL REF. EDIFÍCIO DE ÔMEGA - AS BUILT | CRISTINA | JUNHO / 2021 |
| R18 | RAMPA ACESSO SALA DE LENIDADE, CORREDOR COMPLEXO A, ALTERAÇÃO GUARDA CORPO, CORREDOR SAPUCÍ ACESSO CIRCULAÇÃO TÉRREO E GUARDA CORPO NALTERAÇÃO DE ENTRADA | CRISTINA | MAIO / 2021 |
| R17 | REVISÃO DAS ESPERAS FACHADA E ALTERAÇÃO DE ESPERA PARA ESCADA NO ACESSO DE PCD E ISA - REVISÃO DE INSTALAÇÕES DE COMPRESSOR E GUARDA CORPO, DETALHAMENTO DA LARGURA DE ESCADA DA ESCADA, ACRÉSCIMO DE PAVIMENTO EM DETRIMEL NA RAMPA DO SEGUNDO PAVIMENTO | TIAGO | NOVEMBRO / 2020 |
| R16 | REVISÃO DA ARQUITETURA QUANTO À COBERTURA E REVISÃO DE CORRIMÃOS EXTERNOS E INTERNOS. | TIAGO | OUTUBRO / 2020 |
| R15 | REVISÃO DO POÇO DA SALA DE T.I. - ALTERAÇÃO DA PORTA PARA PORTA EMFRASTA DA EMERGÊNCIA ODONTOLÓGICA, PERFURAMTROS EMTORO DE PLACA E COBERTURA | CRISTINA | OUTUBRO / 2020 |
| R14 | REVISÃO DAS JUNTAS DE DILATAÇÃO NAS FACHADAS E QUADRO DE ESQUADRIAS NO TÉRREO - J1, J2, J3 - PAVIMENTO PUTURO, PT E PTE PAVIMENTO ALTERAÇÃO DE QUADRO DE ESPECIFICAÇÕES DE ALUMINIOTEIS E PISO POCO | CRISTINA | JULHO / 2020 |
| R13 | REVISÃO DOS EIXOS HIDRÁULICOS, BANCADAS SECAS E MOLHADAS, ACESSO SHAFTS, MANUTENÇÃO COBERTURA, FACHADA E RELE DE VIDRO | CRISTINA | ABRIL / 2020 |
| R12 | REVISÃO DOS EIXOS HIDRÁULICOS, BANCADAS SECAS E MOLHADAS, ACESSO SHAFTS, MANUTENÇÃO COBERTURA E RESERVATÓRIOS | CRISTINA | MARÇO / 2020 |
| R11 | REVISÃO DA ARQUITETURA QUANTO À RAMPA ACESSO RUA OTÁVIO DE BRITO | CRISTINA | JANEIRO / 2020 |
| R10 | REVISÃO DA ARQUITETURA QUANTO À SUBESTAÇÃO, GERADOR, CORTES, FACHADAS, NÍVEL TÉRREO E SHAFTS. | CRISTINA | DEZEMBRO / 2019 |
| R9 | REVISÃO DA ARQUITETURA QUANTO À SUBESTAÇÃO, GERADOR, CORTES, FACHADAS E CORRIMÃO. | CRISTINA | NOVEMBRO / 2019 |
| R8 | REVISÃO DA ARQUITETURA QUANTO À FACHADAS, ACESSOS, LAYOUT DOS BANHEIROS, ESCADAS E COBERTURA | CRISTINA | AGOSTO / 2019 |
| R7 | REVISÃO DA ARQUITETURA QUANTO À ESTRUTURA E ESQUADRIAS | CRISTINA / IBRAHIM / TIAGO | JUNHO / 2019 |
| R6 | REVISÃO DA ARQUITETURA QUANTO À ESTRUTURA | CRISTINA / IBRAHIM / EDSON / TIAGO | MAIO / 2019 |
| R5 | REVISÃO DA ARQUITETURA | SHIRLEY / IBRAHIM / EDSON | NOVEMBRO / 2018 |
| R4 | REVISÃO DA ARQUITETURA QUANTO AO PSCIP | SHIRLEY / IBRAHIM / EDSON | AGOSTO / 2018 |
| R3 | REVISÃO DA ESTRUTURA | SHIRLEY / LEANDRO | JUNHO / 2018 |
| R2 | ATENDIMENTO À ANÁLISE TÉCNICA 003/2018 | SHIRLEY / LEANDRO | JUNHO / 2018 |
| R1 | REVISÃO DO ACESSO À SANTA CASA | SHIRLEY / LEANDRO | FEVEREIRO / 2018 |
| R0 | EMISSÃO INICIAL | SHIRLEY O. BRANDÃO | JUNHO / 2017 |

## QUADRO DE ESQUADRIAS

| CÓDIGO | DIMENSÕES L | H | P | TIPO | MATERIAL | QTD. |
|---|---|---|---|---|---|---|
| PORTAS | | | | | | |
| P-1 | 690.5 | 265 | - | 4 FOLHAS DE CORRER | VIDRO TEMPERADO-PELE DE VIDRO | 01 |
| P-2 | 500 | 265 | - | 4 FOLHAS DE CORRER | VIDRO TEMPERADO | 01 |
| P-3 | 200 | 210 | - | 2 FOLHAS DE ABRIR | MADEIRA REVESTIDA COM LAMINADO MELAMÍNICO | 20 |
| P-4 | 80 | 210 | - | 1 FOLHA DE ABRIR | MADEIRA REVESTIDA COM LAMINADO MELAMÍNICO | 25 |
| P-5 | 110 | 210 | | 1 FOLHA DE ABRIR | VENEZIANA METÁLICA COM PINTURA | 05 |
| P-6 | 90 | 210 | - | 1 FOLHA DE ABRIR | MADEIRA REVESTIDA COM LAMINADO MELAMÍNICO/FINE | 25 |
| P-7 | 500 | 340 | - | 1 FOLHA DE CORRER | CHAPA LISA METÁLICA COM PINTURA | 01 |
| P-8 | 80 | 210 | - | 1 FOLHA DE ABRIR | GRADE METÁLICA COM PINTURA | 02 |
| P-9 | 80 | 210 | - | 2 FOLHAS DE ABRIR | GRADE METÁLICA COM PINTURA | 01 |
| P-10 | 475 | 388 | - | 2 FOLHAS DE CORRER/FIXAS | VIDRO TEMPERADO-PELE DE VIDRO | 01 |
| P-10A | 125 | 388 | - | 2 FOLHAS FIXAS | VIDRO TEMPERADO-PELE DE VIDRO | 01 |
| P-11 | 110 | 210 | - | 1 FOLHA DE ABRIR | MADEIRA REVESTIDA COM LAMINADO MELAMÍNICO | 16 |
| P-12 | 120 | 210 | - | 1 FOLHA DE ABRIR | MADEIRA REVESTIDA COM CHUMBO | 01 |
| P-13 | 80 | 210 | - | 1 FOLHA DE ABRIR | MADEIRA COM VIDRO - VIDRO FLUMINÊRICO 4,2X30X150 REVESTIDA COM CHUMBO | 01 |
| P-14 | 80 | 210 | - | 1 FOLHA DE ABRIR | MDF REVESTIDA COM LAMINADO MELAMÍNICO | 02 |
| P-15 | 70 | 210 | - | 1 FOLHA DE ABRIR | MDF REVESTIDA COM LAMINADO MELAMÍNICO | 02 |
| P-16 | 60 | 150 | - | 1 FOLHA DE ABRIR | CHAPA GALVANIZADA | 18 |
| P-17 | 90 | 180 | - | 1 FOLHA DE CORRER | CHAPA GALVANIZADA | 03 |
| P-17A | 80 | 190 | - | 1 FOLHA DE ABRIR | CHAPA GALVANIZADA | 01 |
| P-18 | 70 | 180 | - | 1 FOLHA DE CORRER | CHAPA GALVANIZADA | 01 |
| P-19 | 90 | 210 | - | 1 FOLHA DE ABRIR | MADEIRA REVESTIDA COM LAMINADO MELAMÍNICO | 12 |
| P-19 A | 90 | 210 | - | 1 FOLHA DE ABRIR | MADEIRA REVESTIDA COM CHUMBO | 01 |
| P-20 | 210 | 215 | - | 2 FOLHAS DE ABRIR | CHAPA METÁLICA LISA COM PINTURA | 02 |
| P-21 | 80 | 210 | - | 1 FOLHA DE CORRER | VIDRO TEMPERADO | 01 |
| P-22 | 90 | 210 | - | 1 FOLHA DE ABRIR | CORTA FOGO | 01 |
| P-23 | 120 | 210 | - | 1 FOLHA DE ABRIR | PORTA CORTA FOGO CLASSE P-90 | 01 |
| P-24 | 105 | 210 | - | 2 FOLHAS DE ABRIR | GRADE METÁLICA COM PINTURA | 02 |
| P-25 | 200 | 210 | - | 2 FOLHAS DE ABRIR | MADEIRA REVESTIDA COM LAMINADO MELAMÍNICO | 02 |
| P-26 | 90 | 210 | - | 1 FOLHA DE ABRIR | CHAPA METALON E CHAPA GALVANIZADA | 01 |
| P-27 | 80 | 140 | - | 1 FOLHA DE ABRIR | MDF REVESTIDA COM LAMINADO MELAMÍNICO | 07 |
| P-28 | 80 | 140 | 174 | 1 FOLHA DE ABRIR | MDF REVESTIDA COM LAMINADO MELAMÍNICO | 06 |
| JANELAS | | | | | | |
| J-1A | 150 | 155 | 233 | MAXIM-AR E FIXO | PELE DE VIDRO | 01 |
| J-1B | 180 | 155 | 233 | MAXIM-AR E FIXO | PELE DE VIDRO | 01 |
| J-1C | 360 | 155 | 233 | MAXIM-AR E FIXO | PELE DE VIDRO | 01 |
| J-1D A | 510 | 155 | 233 | MAXIM-AR E FIXO | PELE DE VIDRO | 01 |
| J-1D B | 397.5 | 155 | 233 | MAXIM-AR E FIXO | PELE DE VIDRO | 01 |
| J-1D C | 227.5 | 155 | 233 | MAXIM-AR E FIXO | PELE DE VIDRO | 01 |
| J-2A | 405 | 151 | 165 | MAXIM-AR E FIXO | PELE DE VIDRO | 04 |
| J-2A A | 590 | 151 | 165 | MAXIM-AR E FIXO | PELE DE VIDRO | 04 |
| J-2B | 180 | 151 | 165 | MAXIM-AR E FIXO | PELE DE VIDRO | 04 |
| J-2B A | 475 | 151 | 165 | MAXIM-AR E FIXO | PELE DE VIDRO | 04 |
| J-2B A | 125 | 151 | 165 | MAXIM-AR E FIXO | PELE DE VIDRO | 04 |
| J-2C | 415 | 151 | 165 | MAXIM-AR E FIXO | PELE DE VIDRO | 04 |
| J-2D | 525 | 151 | 165 | MAXIM-AR E FIXO | PELE DE VIDRO | 04 |
| J-2D A | 397.5 | 151 | 165 | MAXIM-AR E FIXO | PELE DE VIDRO | 04 |
| J-2D B | 227.5 | 151 | 165 | MAXIM-AR E FIXO | PELE DE VIDRO | 04 |
| J-2E | 307 | 151 | 165 | MAXIM-AR E FIXO | PELE DE VIDRO | 01 |
| J-2E A | 146 | 151 | 165 | MAXIM-AR E FIXO | PELE DE VIDRO | 01 |
| J-2F | 776 | 151 | 165 | MAXIM-AR E FIXO | PELE DE VIDRO | 01 |
| J-3 | 485 | 265 | - | MAXIM-AR E FIXO | PELE DE VIDRO | 01 |
| J-1Z | 100 | 110 | 100 | MAXIM-AR | VIDRO TEMPERADO | 01 |
| J-1.5 | 100 | 100 | 185 | MAXIM-AR | VIDRO TEMPERADO | 01 |
| J-2A | 100 | 100 | 185 | MAXIM-AR | VIDRO ARAMADO | 02 |
| J-2B | 275 | 100 | 165 | MAXIM-AR | VIDRO ARAMADO | 07 |
| J-2E | 220 | 100 | 165 | MAXIMO-AR | VIDRO ARAMADO | 02 |
| J-2.1 | 200 | 100 | 165 | MAXIMO-AR | VIDRO TEMPERADO | 20 |
| J-2B | 300 | 100 | 165 | MAXIMO-AR | VIDRO TEMPERADO | 06 |
| J-2B | 100 | 100 | 165 | MAXIM-AR | VIDRO TEMPERADO | 03 |
| J-2D | 300 | 100 | - | MAXIM-AR | VIDRO TEMPERADO | 07 |
| J-2E | 100 | 100 | 165 | MAXIM-AR | VIDRO ARAMADO | 06 |
| J-2Z | 270 | 100 | 165 | MAXIM-AR | VIDRO ARAMADO | 02 |
| J-2.3 | 776 | 107Z | - | MAXIM-AR E FIXO | PELE DE VIDRO | 01 |
| J-2.4 | 150 | 100 | 173 | BASCULANTE | AÇO CORROINO COM VIDRO LAMINADO | 05 |
| J-2E | 120 | 100 | 170 | FIXA | VIDRO ARAMADO COM TELA MOSQUETEIRO EM AÇO | 02 |
| J-2G | 100 | 50 | 220 | FIXA | VENEZIANA COM TELA MOSQUETEIRO EM AÇO | 03 |
| J-2F | 100 | 50 | 30 | FIXA | VENEZIANA COM TELA MOSQUETEIRO EM AÇO | 03 |

OBS.: VER DETALHAMENTO PELE DE VIDRO PRANCHA 12/12

TODOS OS DIREITOS RESERVADOS. ESTE DOCUMENTO NÃO PODE SER UTILIZADO, COPIADO OU CEDIDO FORA DOS TERMOS CONTRATUAIS, OU SEM AUTORIZAÇÃO DO RESPONSÁVEL. ESTE DESENHO DE PROPRIEDADE DA **PREFEITURA MUNICIPAL DE PATROCÍNIO** DEVE SER UTILIZADO SOMENTE PELO PESSOAL AUTORIZADO, DENTRO DOS INTERESSES DO MUNICÍPIO. É PROIBIDA A SUA REPRODUÇÃO TOTAL OU PARCIAL SEM PERMISSÃO PRÉVIA POR ESCRITO, DEVENDO SER DEVOLVIDO PARA O DEPARTAMENTO DE ENGENHARIA QUANDO SOLICITADO OU QUANDO DA CONCLUSÃO DOS TRABALHOS QUAIS A INFORMAÇÃO AQUI CONTIDA FOI NECESSÁRIA.

SECRETARIA MUNICIPAL DE URBANISMO - SMU

TÍTULO: **PROJETO DE REFORMA DO 3º PAVIMENTO PARA IMPLANTAÇÃO DA POLICLÍNICA E PACE HEMOMINAS - MODIFICAÇÃO SEM ACRÉSCIMO DE ÁREA**

USO: **HOSPITALAR - PRONTO SOCORRO MUNICIPAL TEREZINHA MOREIRA MARRA**

DETALHE: PLANTA DO 4º PAVIMENTO / QUADRO DE ESQUADRIAS / QUADRO DE ESPECIFICAÇÕES DE MATERIAIS

PROPRIETÁRIO: **MUNICÍPIO DE PATROCÍNIO**

DOCUMENTO: **CNPJ.: 18.468.033/0001-26**

ENDEREÇO DO IMÓVEL: RUA OTÁVIO DE BRITO, Nº 15 - CENTRO - PATROCÍNIO/MG

DAEPA:

R.T. PROJETO:
**CRISTINA NUNES MACHADO SANTOS**
ARQUITETA E URBANISTA
CAU: A57429-3

R.T. EXECUÇÃO:

S.M.U.:

PROPRIETÁRIO:
**MUNICIPIO DE PATROCINIO**
CNPJ.: 18.468.033/0001-26

O RESPONSÁVEL TÉCNICO PELA OBRA E/OU AUTOR DO PROJETO ASSUME PERANTE O MUNICÍPIO E TERCEIROS QUE TODAS AS CONDIÇÕES PREVISTAS NO PROJETO ARQUITETÔNICO ESTÃO DE ACORDO COM AS NBR'S E CÓDIGO CIVIL BRASILEIRO.

| Nº DE UNIDADES | Nº DE PAVIMENTOS | ÁREA DO LOTE (m²) | ÁREA DE PROJEÇÃO (m²) | ZONEAMENTO (SIGLA) | TAXA DE OCUPAÇÃO (%) | TAXA DE PERMEABILIDADE (%) | COEFICIENTE DE APROVEITAMENTO (CA) |
|---|---|---|---|---|---|---|---|
| **01** | **05** | 2.191,59 | 1.418,68 | **ZM** | **64%** | **23%** | **3,03** |

| ÁREAS | CONSTRUÍDA (m²) | A INCLUIR (m²) | A DEMOLIR (m²) | A CONSTRUIR (m²) | TOTAL (m²) |
|---|---|---|---|---|---|
| PRINCIPAL | 6.741,78 | - | - | - | 6.741,78 |
| DEPENDÊNCIA | - | - | - | - | - |

| SETOR: | QUADRA: | LOTE: | ESCALA: | DATA: | FOLHA: |
|---|---|---|---|---|---|
| **12** | **020** | **0090** | INDICADA | JUNHO/ 2021 | **07 / 12** |

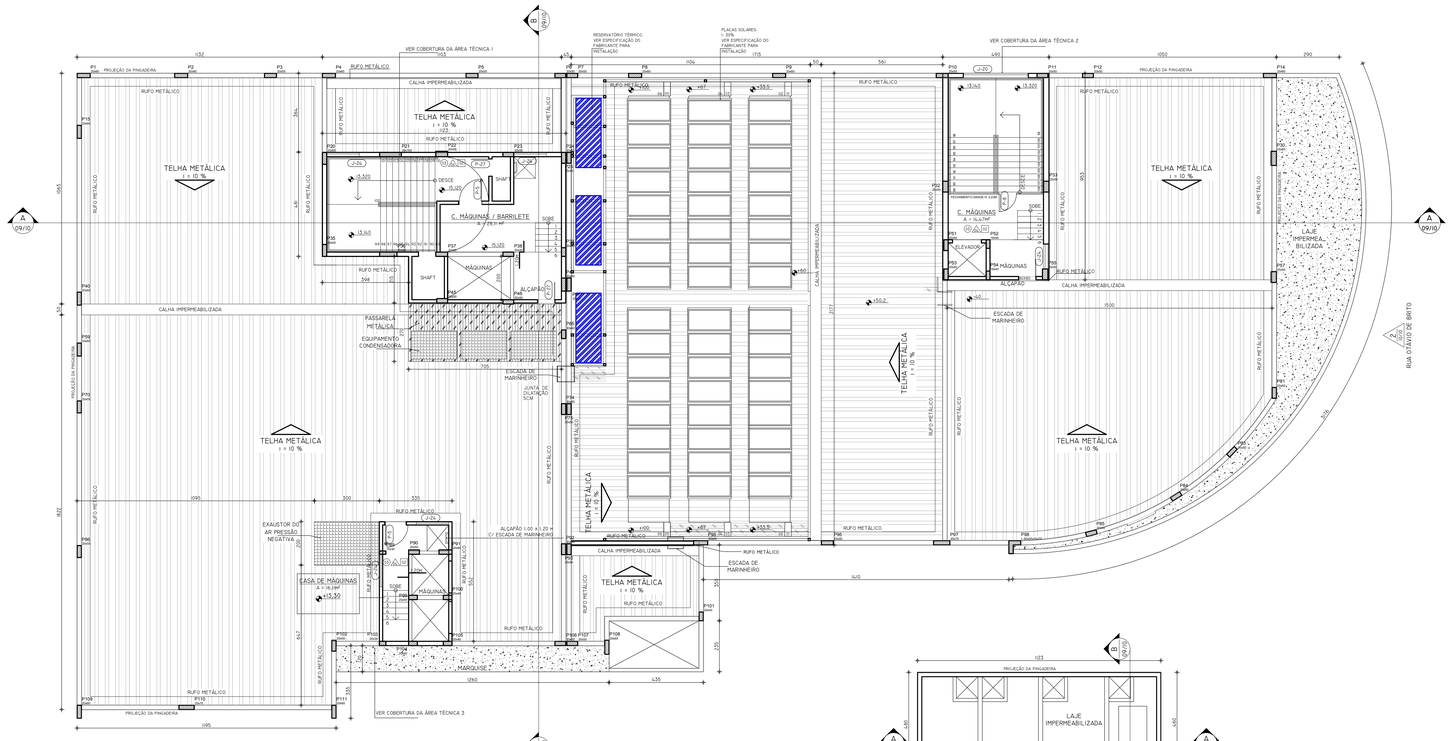


COBERTURA / BARRILETE
ESCALA 1:100

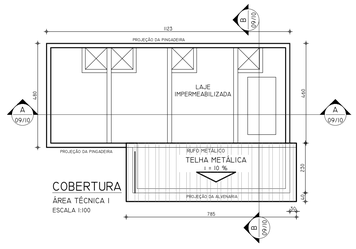


COBERTURA
ÁREA TÉCNICA 1
ESCALA 1:100

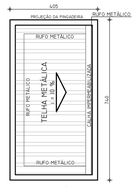


SUBESTAÇÃO
ESC. 1/100

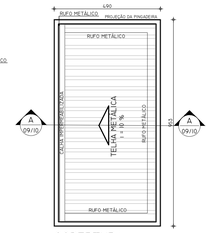


COBERTURA
ÁREA TÉCNICA 2
ESCALA 1:100

COBERTURA
ÁREA TÉCNICA 3
ESCALA 1:100

| | | | |
|---|---|---|---|
| R18 | RAMPA ACESSO SALA DE CIRURGIA, CORREDOR SUPERIOR E ALTERAÇÃO ESCADA CENTRAL CORPO, CORREDOR DUPLO ACESSO CIRCULAÇÃO TÉRREO E GUARDA CORPO HALL DE ENTRADA. | CRISTINA | MAIO / 2021 |
| R16 | REVISÃO DA ARQUITETURA QUANTO A COBERTURA E REVISÃO DE CORRIMÃOS EXTERNOS E INTERNOS. | TIAGO | OUTUBRO / 2020 |
| R15 | REVISÃO DO PISO DA SALA DE T.I.; ALTERAÇÃO DA PORTA PN 8 PARDE SANITÁRIA DA EMERGÊNCIA ODONTOLÓGICA, CONTRAMARCO GRAVIDA DE PLACA E CHAPUVERA. | CRISTINA | OUTUBRO / 2020 |
| R13 | REVISÃO DOS EIXOS HIDRÁULICOS, BANCADAS SECAS E MOLHADAS, ACESSO SHAFTS, MANUTENÇÃO COBERTURA, FACHADA E PELE DE VIDRO. | CRISTINA | ABRIL / 2020 |
| R12 | REVISÃO DOS EIXOS HIDRÁULICOS, BANCADAS SECAS E MOLHADAS, ACESSO SHAFTS, MANUTENÇÃO COBERTURA E RESERVATÓRIOS. | CRISTINA | MARÇO / 2020 |
| R11 | REVISÃO DA ARQUITETURA QUANTO À RAMPA ACESSO RUA OTÁVIO DE BRITO | CRISTINA | JANEIRO / 2020 |
| R10 | REVISÃO DA ARQUITETURA QUANTO À SUBESTAÇÃO, GERADOR, CORTES, FACHADAS, NÍVEL TÉRREO E SHAFTS. | CRISTINA | DEZEMBRO / 2019 |
| R9 | REVISÃO DA ARQUITETURA QUANTO À SUBESTAÇÃO, GERADOR, CORTES, FACHADAS E COBERTURA. | CRISTINA | NOVEMBRO / 2019 |
| R8 | REVISÃO DA ARQUITETURA QUANTO À FACHADAS, ACESSOS, LAYOUT DOS BANHEIROS, ESCADAS E COBERTURA. | CRISTINA | AGOSTO / 2019 |
| R7 | REVISÃO DA ARQUITETURA QUANTO À ESTRUTURA E ESQUADRIAS | CRISTINA / IBRAHIM / TIAGO | JUNHO / 2019 |
| R6 | REVISÃO DA ARQUITETURA QUANTO À ESTRUTURA | CRISTINA / IBRAHIM / EDSON / TIAGO | MAIO / 2019 |
| R5 | REVISÃO DA ARQUITETURA | SHIRLEY / IBRAHIM / EDSON | NOVEMBRO / 2018 |
| R4 | REVISÃO DA ARQUITETURA QUANTO AO PSCIP | SHIRLEY / IBRAHIM / EDSON | AGOSTO / 2018 |
| R3 | REVISÃO DA ESTRUTURA | SHIRLEY / LEANDRO | JUNHO / 2018 |
| R2 | ATENDIMENTO À ANÁLISE TÉCNICA 003/2018 | SHIRLEY / LEANDRO | JUNHO / 2018 |
| R1 | REVISÃO DO ACESSO À SANTA CASA | SHIRLEY / LEANDRO | FEVEREIRO / 2018 |
| R0 | EMISSÃO INICIAL | SHIRLEY O. BRANDÃO | JUNHO / 2017 |
| REVISÃO | DESCRIÇÃO | EXECUTADO POR | DATA |

SECRETARIA MUNICIPAL DE URBANISMO - SMU

TODOS OS DIREITOS RESERVADOS. ESTE DOCUMENTO NÃO PODE SER UTILIZADO, COPIADO OU CEDIDO FORA DOS TERMOS CONTRATUAIS, OU SEM AUTORIZAÇÃO DO RESPONSÁVEL. ESTE DESENHO DE PROPRIEDADE DA **PREFEITURA MUNICIPAL DE PATROCÍNIO** DEVE SER UTILIZADO SOMENTE PELO PESSOAL AUTORIZADO, DENTRO DOS INTERESSES DO MUNICÍPIO. É PROIBIDA A SUA REPRODUÇÃO TOTAL OU PARCIAL SEM PERMISSÃO PRÉVIA POR ESCRITO, DEVENDO SER DEVOLVIDO PARA O DEPARTAMENTO DE ENGENHARIA QUANDO SOLICITADO OU QUANDO DA CONCLUSÃO DOS TRABALHOS QUAIS A INFORMAÇÃO AQUI CONTIDA FOI NECESSÁRIA.

TITULO:
**PROJETO DE REFORMA DO 3º PAVIMENTO PARA IMPLANTAÇÃO DA POLICLÍNICA E PACE HEMOMINAS - MODIFICAÇÃO SEM ACRÉSCIMO DE ÁREA**

USO:
**HOSPITALAR - PRONTO SOCORRO MUNICIPAL TEREZINHA MOREIRA MARRA**

DETALHE:
COBERTURA / BARRILETE / CAIXA D'AGUA / QUADRO DE ESQUADRIAS / QUADRO DE ESPECIFICAÇÕES DE MATERIAIS

PROPRIETÁRIO:
**MUNICÍPIO DE PATROCÍNIO**

DOCUMENTO:
**CNPJ.: 18.468.033/0001-26**

ENDEREÇO DO IMÓVEL:
RUA OTÁVIO DE BRITO, Nº 15 - CENTRO - PATROCÍNIO/MG

DAEPA:

S.M.U.:

R.T. PROJETO:
**CRISTINA NUNES MACHADO SANTOS**
ARQUITETA E URBANISTA
CAU: A37429-5

R.T. EXECUÇÃO:

PROPRIETÁRIO:
**MUNICÍPIO DE PATROCINIO**
CNPJ.: 18.468.033/0001-26

O RESPONSÁVEL TÉCNICO PELA OBRA E/OU AUTOR DO PROJETO ASSUME PERANTE O MUNICÍPIO E TERCEIROS QUE TODAS AS CONDIÇÕES PREVISTAS NO PROJETO ARQUITETÔNICO ESTÃO DE ACORDO COM AS NBRS E CÓDIGO CIVIL BRASILEIRO.

| Nº DE UNIDADES | Nº DE PAVIMENTOS | ÁREA DO LOTE (m²) | AREA DE PROJEÇÃO (m²) | ZONEAMENTO (SIGLA) | TAXA DE OCUPAÇÃO (%) | TAXA DE PERMEABILIDADE (%) | COEFICIENTE DE APROVEITAMENTO (CA) |
|---|---|---|---|---|---|---|---|
| **01** | **05** | 2.191,59 | 1.418,68 | **ZM** | **64%** | **23%** | **3,03** |

| ÁREAS | CONSTRUÍDA (m²) | A INCLUIR (m²) | A DEMOLIR (m²) | A CONSTRUIR (m²) | TOTAL (m²) |
|---|---|---|---|---|---|
| PRINCIPAL | 6.741,78 | - | - | - | 6.741,78 |
| DEPENDÊNCIA | - | - | - | - | - |

| SETOR: | QUADRA: | LOTE: | ESCALA: | DATA: | FOLHA: |
|---|---|---|---|---|---|
| **12** | **020** | **0090** | INDICADA | JUNHO/ 2021 | **08 / 12** |

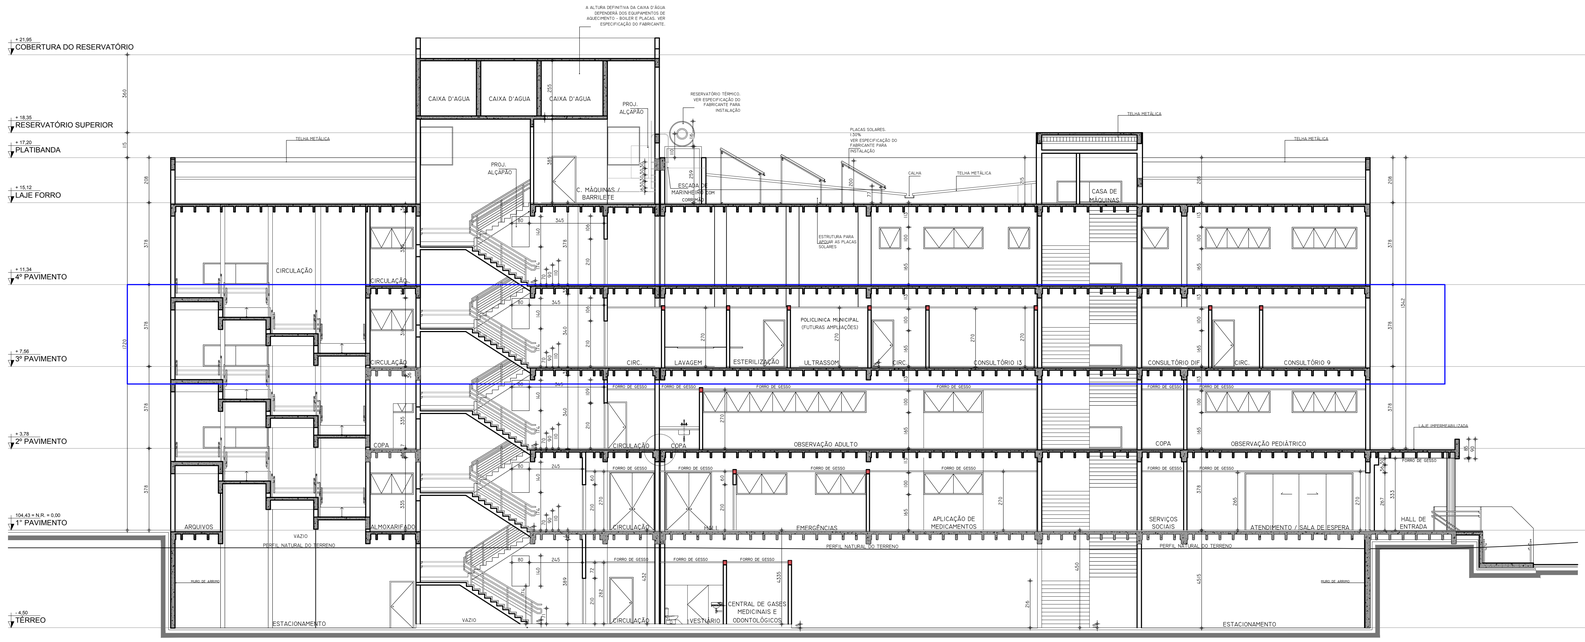


## CORTE A

ESCALA 1:100

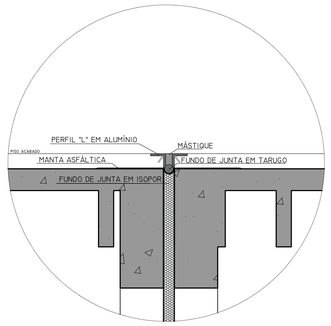


## DETALHE JUNTA DE DILATAÇÃO DE PISO

ESCALA 1:10

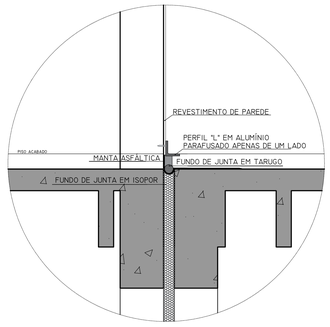


## DETALHE JUNTA DE DILATAÇÃO DE PISO PARALELA À ALVENARIA

ESCALA 1:10

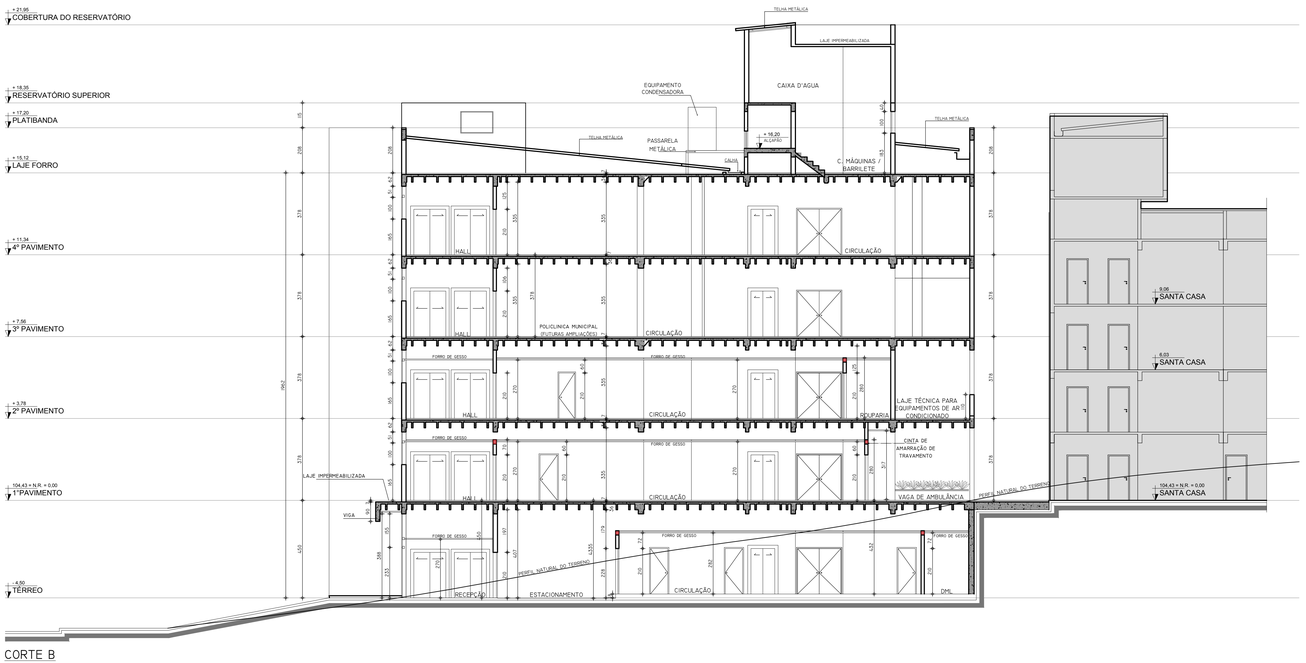


## CORTE B

ESCALA 1:100

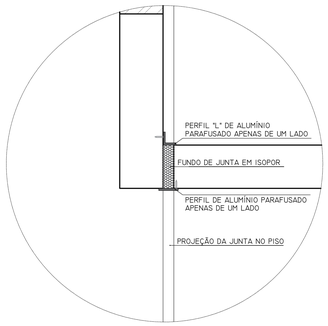


## DETALHE JUNTA DE DILATAÇÃO VERTICAL INTERNA ENCONTRO 90° ALVENARIAS

ESCALA 1:10

| REVISÃO | DESCRIÇÃO | EXECUTADO POR | DATA |
|---|---|---|---|
| R12 | REVISÃO DOS EIXOS HIDRÁULICOS, BANCADAS SECAS E MOLHADAS, ACESSO SHAFTS, MANUTENÇÃO COBERTURA E RESERVATÓRIOS | CRISTINA | MARÇO / 2020 |
| R11 | REVISÃO DA ARQUITETURA QUANTO À RAMPA ACESSO RUA OTÁVIO DE BRITO | CRISTINA | JANEIRO / 2020 |
| R10 | REVISÃO DA ARQUITETURA QUANTO À SUBESTAÇÃO, GERADOR, CORTES, FACHADAS, NÍVEL TÉRREO E SHAFTS. | CRISTINA | DEZEMBRO / 2019 |
| R9 | REVISÃO DA ARQUITETURA QUANTO À SUBESTAÇÃO, GERADOR, CORTES, FACHADAS E CORRIMÃO. | CRISTINA | NOVEMBRO / 2019 |
| R8 | REVISÃO DA ARQUITETURA QUANTO À FACHADAS, ACESSOS, LAYOUT DOS BANHEIROS, ESCADAS E COBERTURA | CRISTINA | AGOSTO / 2019 |
| R7 | REVISÃO DA ARQUITETURA QUANTO À ESTRUTURA E ESQUADRIAS | CRISTINA / IBRAHIM / TIAGO | JUNHO / 2019 |
| R6 | REVISÃO DA ARQUITETURA QUANTO À ESTRUTURA | CRISTINA / IBRAHIM / EDSON / TIAGO | MAIO / 2019 |
| R5 | REVISÃO DA ARQUITETURA | SHIRLEY / IBRAHIM / EDSON | NOVEMBRO / 2018 |
| R4 | REVISÃO DA ARQUITETURA QUANTO AO PSCIP | SHIRLEY / IBRAHIM / EDSON | AGOSTO / 2018 |
| R3 | REVISÃO DA ESTRUTURA | SHIRLEY / LEANDRO | JUNHO / 2018 |
| R2 | ATENDIMENTO À ANÁLISE TÉCNICA 003/2018 | SHIRLEY / LEANDRO | JUNHO / 2018 |
| R1 | REVISÃO DO ACESSO À SANTA CASA | SHIRLEY / LEANDRO | FEVEREIRO / 2018 |
| R0 | EMISSÃO INICIAL | SHIRLEY O. BRANIÃO | JUNHO / 2017 |


SECRETARIA MUNICIPAL DE URBANISMO - SMU

TODOS OS DIREITOS RESERVADOS. ESTE DOCUMENTO NÃO PODE SER UTILIZADO, COPIADO OU CEDIDO FORA DOS TERMOS CONTRATUAIS, OU SEM AUTORIZAÇÃO DO RESPONSÁVEL. ESTE DESENHO DE PROPRIEDADE DA **PREFEITURA MUNICIPAL DE PATROCÍNIO** DEVE SER UTILIZADO SOMENTE PELO PESSOAL AUTORIZADO, DENTRO DOS INTERESSES DO MUNICÍPIO. É PROIBIDA A SUA REPRODUÇÃO TOTAL OU PARCIAL SEM PERMISSÃO PRÉVIA POR ESCRITO, DEVENDO SER DEVOLVIDO PARA O DEPARTAMENTO DE ENGENHARIA QUANDO SOLICITADO OU QUANDO DA CONCLUSÃO DOS TRABALHOS QUAIS A INFORMAÇÃO AQUI CONTIDA FOI NECESSÁRIA.


TÍTULO: **PROJETO DE REFORMA DO 3º PAVIMENTO PARA IMPLANTAÇÃO DA POLICLÍNICA E PACE HEMOMINAS - MODIFICAÇÃO SEM ACRÉSCIMO DE ÁREA**

USO: **HOSPITALAR - PRONTO SOCORRO MUNICIPAL TEREZINHA MOREIRA MARRA**

DETALHE: CORTE A / CORTE B

PROPRIETÁRIO: **MUNICÍPIO DE PATROCÍNIO**

DOCUMENTO: **CNPJ.: 18.468.033/0001-26**

ENDEREÇO DO IMÓVEL: RUA OTÁVIO DE BRITO, Nº 15 - CENTRO - PATROCÍNIO/MG

DAEPA:

S.M.U.:

R.T. PROJETO:
**CRISTINA NUNES MACHADO SANTOS**
ARQUITETA E URBANISTA
CAU AE74D-9

R.T. EXECUÇÃO:

PROPRIETÁRIO:
**MUNICÍPIO DE PATROCINIO**
CNPJ.: 18.468.033/0001-26

O RESPONSÁVEL TÉCNICO PELA OBRA E/OU AUTOR DO PROJETO ASSUME PERANTE O MUNICÍPIO E TERCEIROS QUE TODAS AS CONDIÇÕES PREVISTAS NO PROJETO ARQUITETÔNICO ESTÃO DE ACORDO COM AS NBR'S E CÓDIGO CIVIL BRASILEIRO.

| Nº DE UNIDADES | Nº DE PAVIMENTOS | ÁREA DO LOTE (m²) | ÁREA DE PROJEÇÃO (m²) | ZONEAMENTO (SIGILA) | TAXA DE OCUPAÇÃO (%) | TAXA DE PERMEABILIDADE (%) | COEFICIENTE DE APROVEITAMENTO (CA) |
|---|---|---|---|---|---|---|---|
| **01** | **05** | 2.191,59 | 1.418,68 | **ZM** | **64%** | **23%** | **3,03** |

| ÁREAS | CONSTRUÍDA (m²) | A INCLUIR (m²) | A DEMOLIR (m²) | A CONSTRUIR (m²) | TOTAL (m²) |
|---|---|---|---|---|---|
| PRINCIPAL | 6.741,78 | - | - | - | 6.741,78 |
| DEPENDÊNCIA | - | - | - | - | - |

| SETOR: | QUADRA: | LOTE: | ESCALA: | DATA: | FOLHA: |
|---|---|---|---|---|---|
| **12** | **020** | **0090** | INDICADA | JUNHO/ 2021 | **09 / 12** |

| REVISÃO | DESCRIÇÃO | EXECUTADO POR | DATA |
|---|---|---|---|
| R20 | PROJETO DIVISÕES INTERNAS POLICLÍNICA E PACE HEMOMINAS - 3º PAVIMENTO | CRISTINA | JUNHO / 2022 |
| R19 | LEVANTAMENTO CADASTRAL SEM ACRÉSCIMO DE ÁREA - AS BUILT | CRISTINA | JUNHO / 2021 |
| R18 | RAMPA ACESSO SALA DE CADÁVER, CORRIMÃO SIMPLES E ALVENARIA (GUARDA CORPO), CORRIMÃO DUPLO ACESSO CIRCULAÇÃO TÉRREO E GUARDA CORPO HALL DE ENTRADA | CRISTINA | MAIO / 2021 |
| R17 | REVISÃO NOS CORTES, FACHADAS E COBERTURA, ACRÉSCIMO DE UMA PORTA PR, MUDANÇA NAS ALTURAS DA P1 E P25, REVISÃO DE INDICAÇÕES DE CORRIMÃO E GUARDA CORPO, DETALHAMENTO DA JUNTA DE DILATAÇÃO, ACRÉSCIMO DE FECHAMENTO EM DRYWALL NA RAMPA DO SEGUNDO PAVIMENTO | TIAGO | NOVEMBRO / 2020 |
| R16 | REVISÃO DA ARQUITETURA QUANTO A COBERTURA E REVISÃO DE CORRIMÃOS EXTERNOS E INTERNOS. | TIAGO | OUTUBRO / 2020 |
| R15 | REVISÃO DO PISO DA SALA DE T.I., ALTERAÇÃO DA PORTA P19 E PAREDE BARITADA DA EMERGENCIA ODONTOLÓGICA, PORTASMATÉRIOS SENTIDO DE FUGA E COBERTURA | CRISTINA | OUTUBRO / 2020 |
| R14 | REVISÃO DAS JUNTAS DE DILATAÇÃO NAS FACHADAS E QUADRO DE ESQUADRIAS NO TÉRREO - J1, J2, J3 - MUDANÇA NO PEITORIL, P7 E P10 MUDANÇA NA ALTURA E MODIFICAÇÃO DO QUADRO DE ESPECIFICAÇÕES DE ACABAMENTOS E NOS PISOS | CRISTINA | JULHO / 2020 |
| R13 | REVISÃO DOS EIXOS HIDRÁULICOS, BANCADAS SECAS E MOLHADAS, ACESSO SHAFTS, MANUTENÇÃO COBERTURA, FACHADA E PELE DE VIDRO | CRISTINA | ABRIL / 2020 |
| R12 | REVISÃO DOS EIXOS HIDRÁULICOS, BANCADAS SECAS E MOLHADAS, ACESSO SHAFTS, MANUTENÇÃO COBERTURA E RESERVATÓRIOS | CRISTINA | MARÇO / 2020 |
| R11 | REVISÃO DA ARQUITETURA QUANTO À RAMPA ACESSO RUA OTÁVIO DE BRITO | CRISTINA | JANEIRO / 2020 |
| R10 | REVISÃO DA ARQUITETURA QUANTO À SUBESTAÇÃO, GERADOR, CORTES, FACHADAS, NÍVEL TÉRREO E SHAFTS. | CRISTINA | DEZEMBRO / 2019 |
| R9 | REVISÃO DA ARQUITETURA QUANTO À SUBESTAÇÃO, GERADOR, CORTES, FACHADAS E CORRIMÃO. | CRISTINA | NOVEMBRO / 2019 |
| R8 | REVISÃO DA ARQUITETURA QUANTO À FACHADAS, ACESSOS, LAYOUT DOS BANHEIROS, ESCADAS E COBERTURA | CRISTINA | AGOSTO / 2019 |
| R7 | REVISÃO DA ARQUITETURA QUANTO À ESTRUTURA E ESQUADRIAS | CRISTINA / IBRAHIM / TIAGO | JUNHO / 2019 |
| R6 | REVISÃO DA ARQUITETURA QUANTO À ESTRUTURA | CRISTINA / IBRAHIM / EDOSN / TIAGO | MAIO / 2019 |
| R5 | REVISÃO DA ARQUITETURA | SHIRLEY / IBRAHIM / EDSON | NOVEMBRO / 2018 |
| R4 | REVISÃO DA ARQUITETURA QUANTO AO PSCIP | SHIRLEY / IBRAHIM / EDSON | AGOSTO / 2018 |
| R3 | REVISÃO DA ESTRUTURA | SHIRLEY / LEANDRO | JUNHO / 2018 |
| R2 | ATENDIMENTO À ANÁLISE TÉCNICA 003/2018 | SHIRLEY / LEANDRO | JUNHO / 2018 |
| R1 | REVISÃO DO ACESSO À SANTA CASA | SHIRLEY / LEANDRO | FEVEREIRO / 2018 |
| R0 | EMISSÃO INICIAL | SHIRLEY O. BRANDÃO | JUNHO / 2017 |

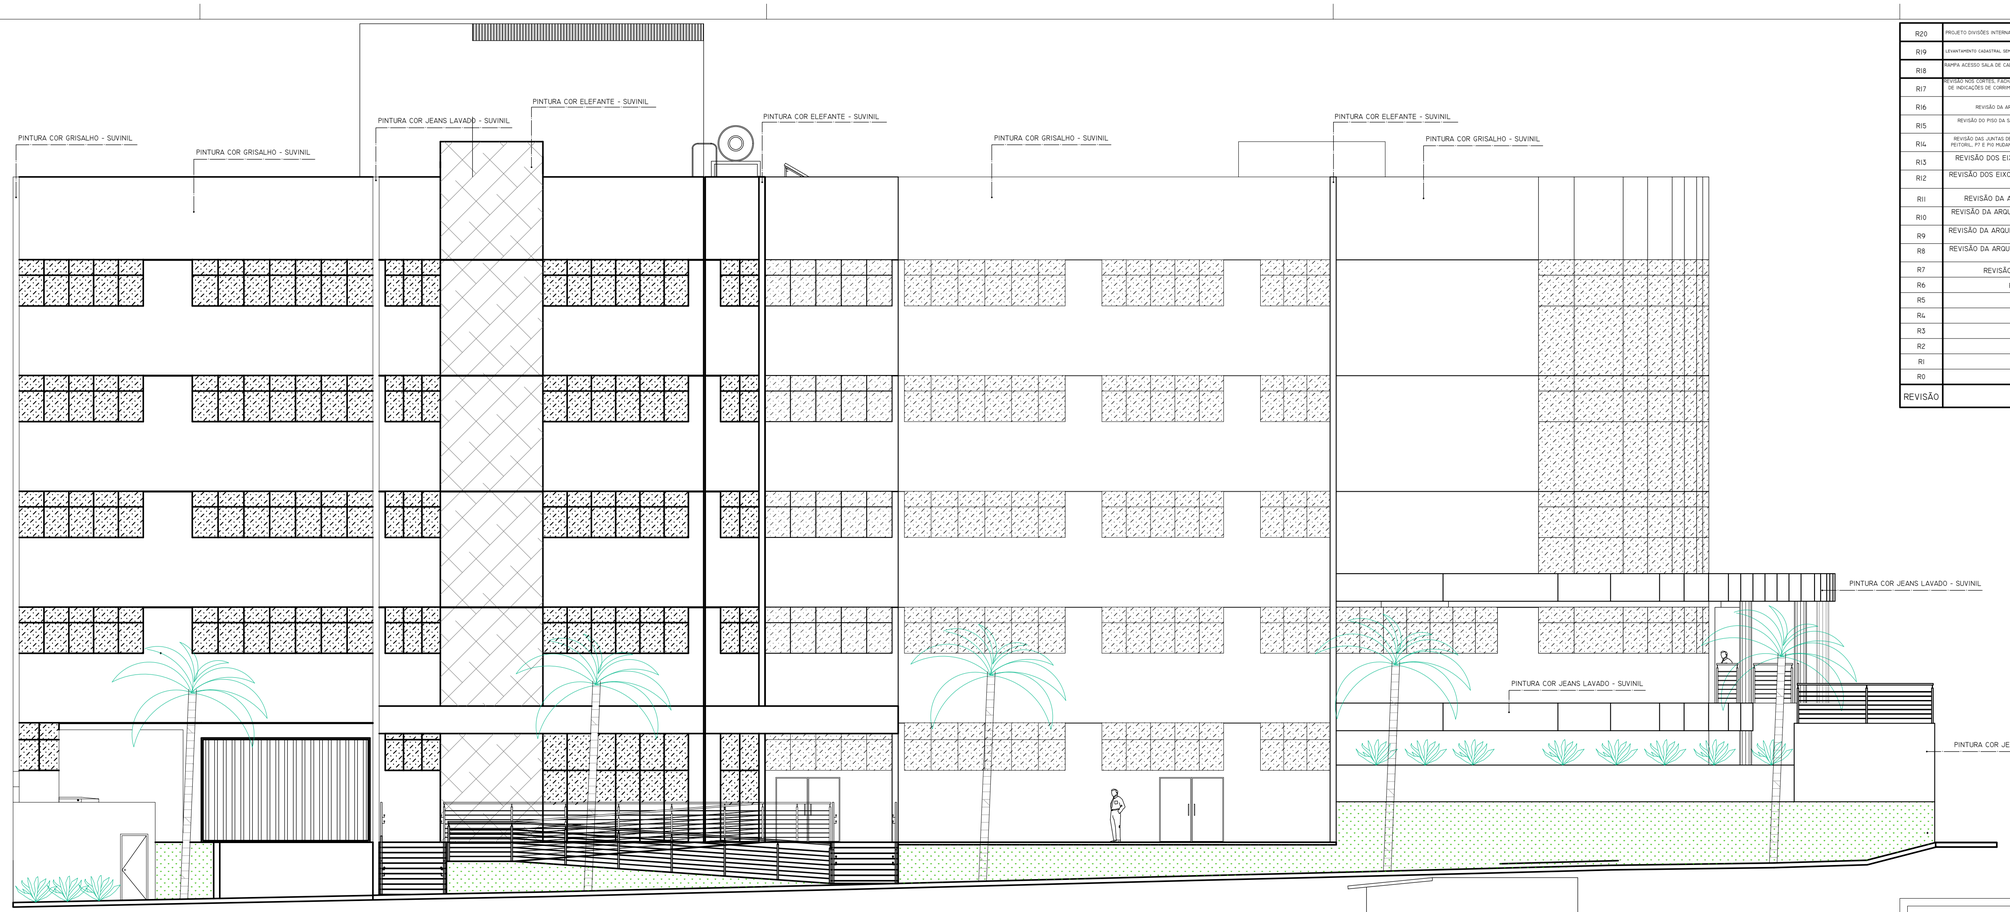


## FACHADA I

AV. JOÃO ALVES DO NASCIMENTO
ESCALA 1:100

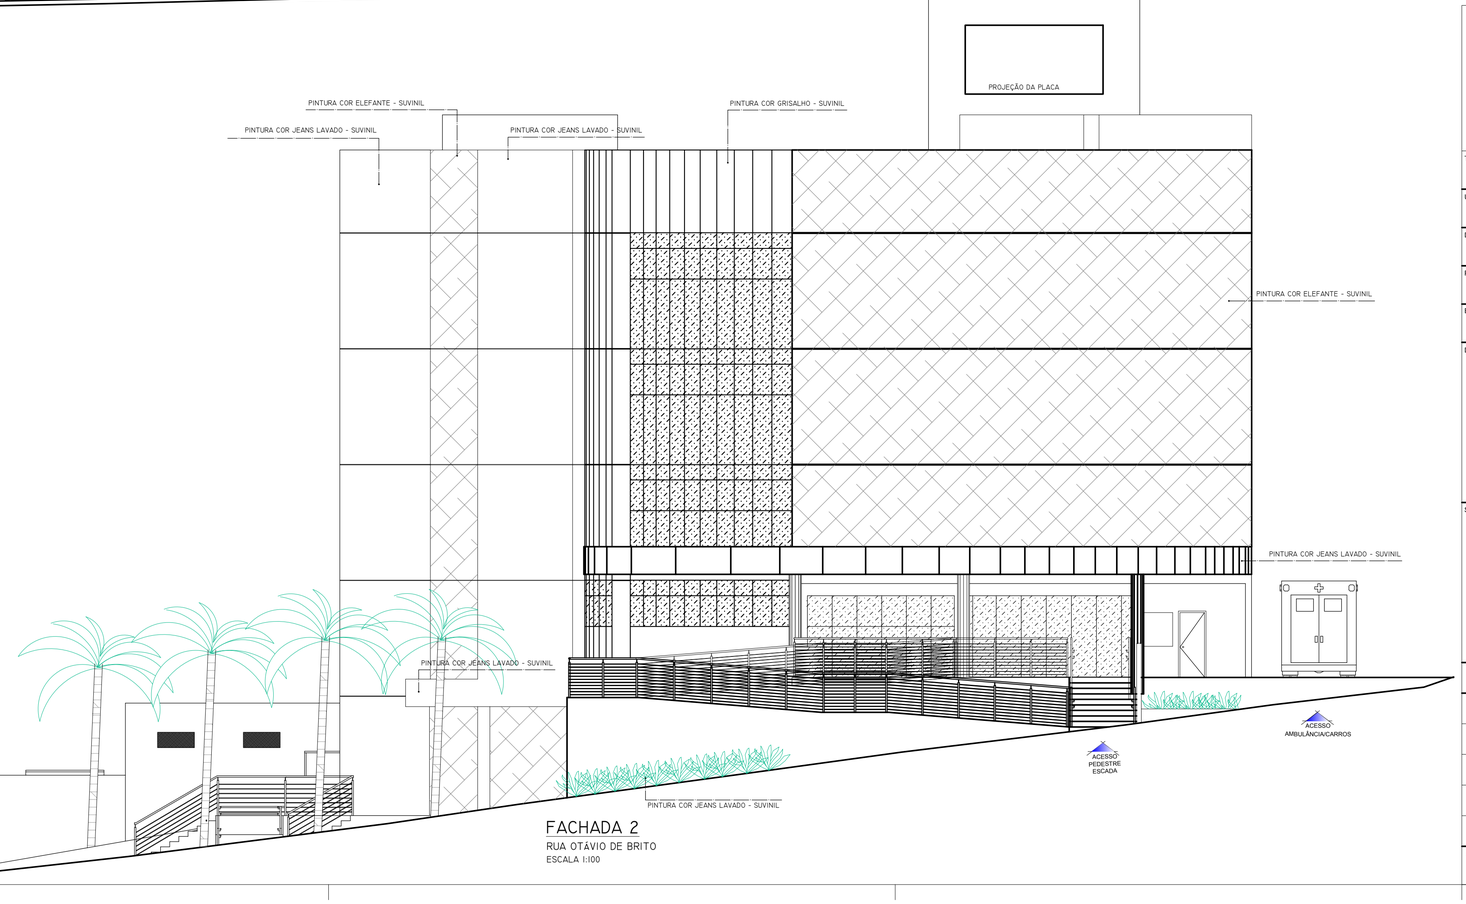


## FACHADA 2

RUA OTÁVIO DE BRITO
ESCALA 1:100

SECRETARIA MUNICIPAL DE URBANISMO - SMU

TODOS OS DIREITOS RESERVADOS. ESTE DOCUMENTO NÃO PODE SER UTILIZADO, COPIADO OU CEDIDO FORA DOS TERMOS CONTRATUAIS, OU SEM AUTORIZAÇÃO DO RESPONSÁVEL. ESTE DESENHO DE PROPRIEDADE DA **PREFEITURA MUNICIPAL DE PATROCÍNIO** DEVE SER UTILIZADO SOMENTE PELO PESSOAL AUTORIZADO, DENTRO DOS INTERESSES DO MUNICÍPIO. É PROIBIDA A SUA REPRODUÇÃO TOTAL OU PARCIAL SEM PERMISSÃO PRÉVIA POR ESCRITO, DEVENDO SER DEVOLVIDO PARA O DEPARTAMENTO DE ENGENHARIA QUANDO SOLICITADO OU QUANDO DA CONCLUSÃO DOS TRABALHOS QUAIS A INFORMAÇÃO AQUI CONTIDA FOI NECESSÁRIA.

TÍTULO:
**PROJETO DE REFORMA DO 3º PAVIMENTO PARA IMPLANTAÇÃO DA POLICLÍNICA E PACE HEMOMINAS - MODIFICAÇÃO SEM ACRÉSCIMO DE ÁREA**

USO:
**HOSPITALAR - PRONTO SOCORRO MUNICIPAL TEREZINHA MOREIRA MARRA**

DETALHE:
FACHADA 1 E 2

PROPRIETÁRIO:
**MUNICÍPIO DE PATROCÍNIO**

DOCUMENTO:
**CNPJ.: 18.468.033/0001-26**

ENDEREÇO DO IMÓVEL:
RUA OTÁVIO DE BRITO, Nº 15 - CENTRO - PATROCÍNIO/MG

DAEPA:

R.T. PROJETO:
**CRISTINA NUNES MACHADO SANTOS**
ARQUITETA E URBANISTA
CAU: A57429-5

R.T. EXECUÇÃO:

S.M.U.:

PROPRIETÁRIO:
**MUNICÍPIO DE PATROCINIO**
CNPJ.: 18.468.033/0001-26

O RESPONSÁVEL TÉCNICO PELA OBRA E/OU AUTOR DO PROJETO ASSUME PERANTE O MUNICÍPIO E TERCEIROS QUE TODAS AS CONDIÇÕES PREVISTAS NO PROJETO ARQUITETÔNICO ESTÃO DE ACORDO COM AS NBR'S E CÓDIGO CIVIL BRASILEIRO.

| Nº DE UNIDADES | Nº DE PAVIMENTOS | ÁREA DO LOTE (m²) | ÁREA DE PROJEÇÃO (m²) | ZONEAMENTO (SIGLA) | TAXA DE OCUPAÇÃO (%) | TAXA DE PERMEABILIDADE (%) | COEFICIENTE DE APROVEITAMENTO (CA) |
|---|---|---|---|---|---|---|---|
| **01** | **05** | 2.191,59 | 1.418,68 | **ZM** | **64%** | **23%** | **3,03** |

| ÁREAS | CONSTRUÍDA (m²) | A INCLUIR (m²) | A DEMOLIR (m²) | A CONSTRUIR (m²) | TOTAL (m²) |
|---|---|---|---|---|---|
| PRINCIPAL | 6.741,78 | - | - | - | 6.741,78 |
| DEPENDÊNCIA | - | - | - | - | - |

| SETOR: | QUADRA: | LOTE: | ESCALA: | DATA: | FOLHA: |
|---|---|---|---|---|---|
| **12** | **020** | **0090** | INDICADA | JUNHO/ 2021 | **10 / 12** |

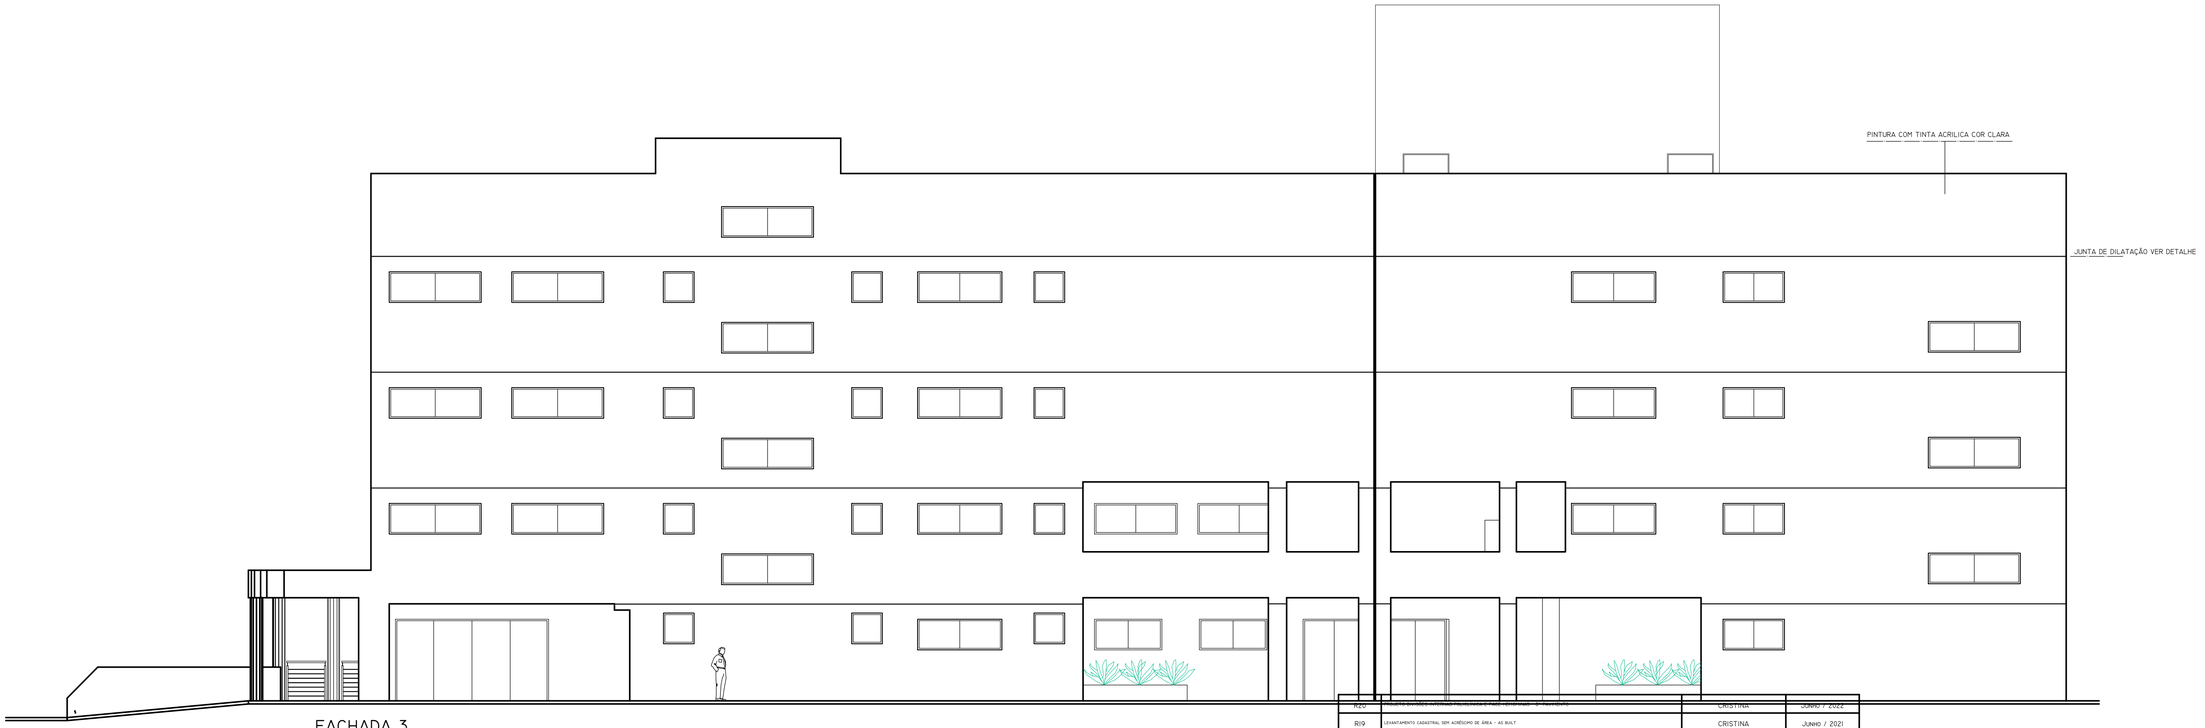


FACHADA 3
ESCALA 1:100

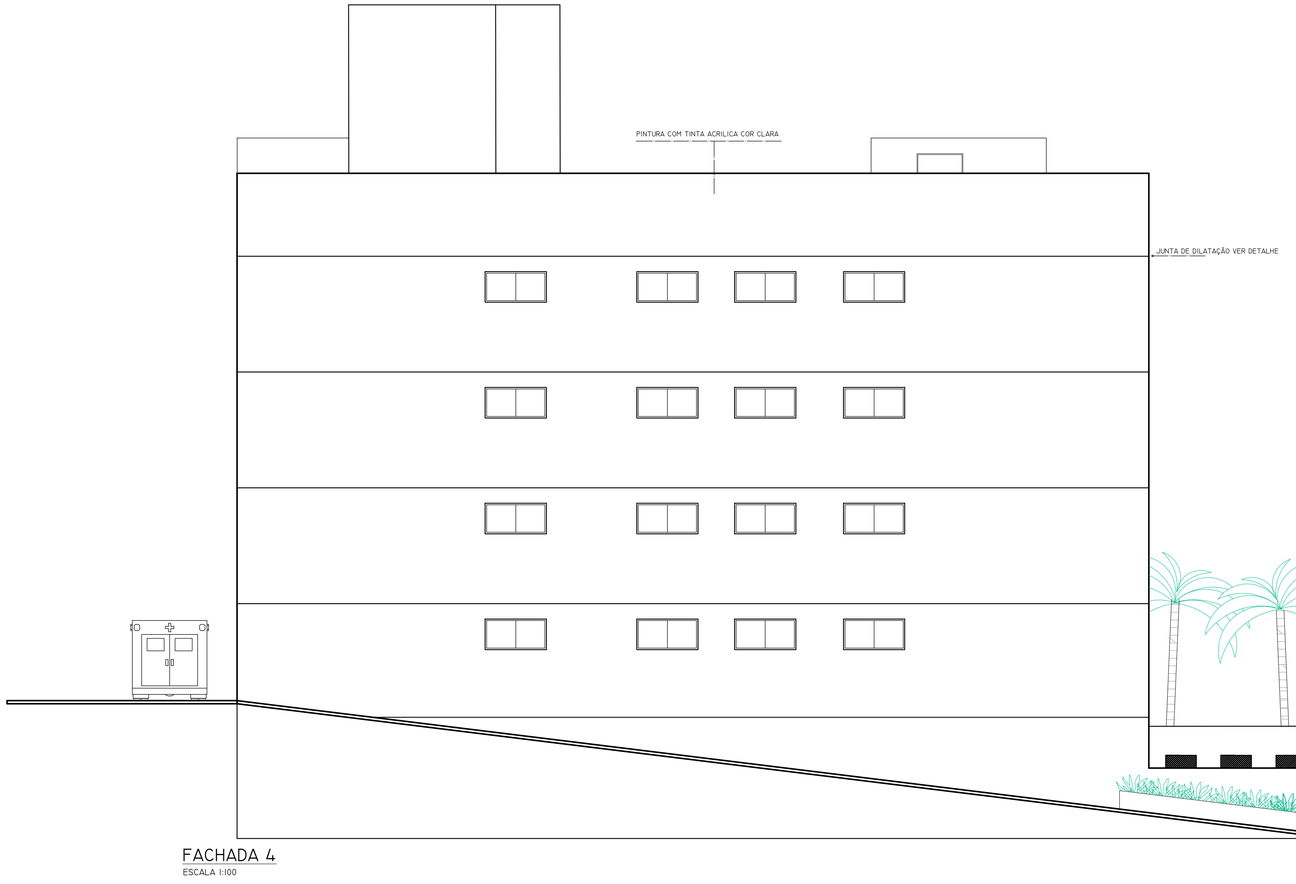


FACHADA 4
ESCALA 1:100

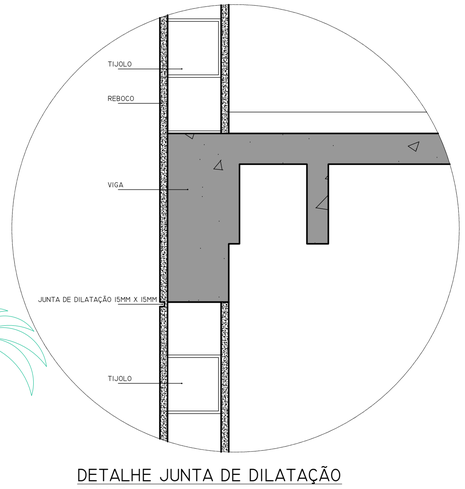


DETALHE JUNTA DE DILATAÇÃO
ESCALA 1:10

| REVISÃO | DESCRIÇÃO | EXECUTADO POR | DATA |
|---|---|---|---|
| R20 | REVISÃO DA ÁREA DA ENFERMARIA, ACRÉSCIMO DE ÁREA TÉCNICA NO 3º PAVIMENTO | CRISTINA | JUNHO / 2022 |
| R19 | LEVANTAMENTO CADASTRAL SEM ACRÉSCIMO DE ÁREA - AS BUILT | CRISTINA | JUNHO / 2021 |
| R18 | RAMPA ACESSO SALA DE CADÁVER, CORRIMÃO SIMPLES E ALVENARIA (GUARDA CORPO), CORRIMÃO DUPLO ACESSO CIRCULAÇÃO TÉRREO E GUARDA CORPO HALL DE ENTRADA | CRISTINA | MAIO / 2021 |
| R17 | REVISÃO NOS CORTES, FACHADAS E COBERTURA, ACRÉSCIMO DE UMA PORTA PR, MUDANÇA NAS ALTURAS DA PT E P20, REVISÃO DE INDICAÇÕES DE CORRIMÃO E GUARDA CORPO, DETALHAMENTO DA JUNTA DE DILATAÇÃO, ACRÉSCIMO DE FECHAMENTO EM DRYWALL NA RAMPA DO SEGUNDO PAVIMENTO | TIAGO | NOVEMBRO / 2020 |
| R16 | REVISÃO DA ARQUITETURA QUANTO A COBERTURA E REVISÃO DE CORRIMÃOS EXTERNOS E INTERNOS. | TIAGO | OUTUBRO / 2020 |
| R15 | REVISÃO DO PISO DA SALA DE T.I., ALTERAÇÃO DA PORTA P19 E PAREDE BARTIADA DA EMERGENCIA ODONTOLÓGICA, PORTASANITÁRIOS SENTIDO DE FUGA E COBERTURA | CRISTINA | OUTUBRO / 2020 |
| R14 | REVISÃO DAS JUNTAS DE DILATAÇÃO NAS FACHADAS E QUADRO DE ESQUADRIAS NO TÉRREO - J1, J2, J3 - MUDANÇA NO PEITORIL, P7 E P10 MUDANÇA NA ALTURA E MODIFICAÇÃO DO QUADRO DE ESPECIFICAÇÕES DE ACABAMENTOS E NOS PISOS | CRISTINA | JULHO / 2020 |
| R13 | REVISÃO DOS EIXOS HIDRÁULICOS, BANCADAS SECAS E MOLHADAS, ACESSO SHAFTS, MANUTENÇÃO COBERTURA, FACHADA E PELE DE VIDRO | CRISTINA | ABRIL / 2020 |
| R12 | REVISÃO DOS EIXOS HIDRÁULICOS, BANCADAS SECAS E MOLHADAS, ACESSO SHAFTS, MANUTENÇÃO COBERTURA E RESERVATÓRIOS | CRISTINA | MARÇO / 2020 |
| R11 | REVISÃO DA ARQUITETURA QUANTO À RAMPA ACESSO RUA OTÁVIO DE BRITO | CRISTINA | JANEIRO / 2020 |
| R10 | REVISÃO DA ARQUITETURA QUANTO À SUBESTAÇÃO, GERADOR, CORTES, FACHADAS, NÍVEL TÉRREO E SHAFTS. | CRISTINA | DEZEMBRO / 2019 |
| R9 | REVISÃO DA ARQUITETURA QUANTO À SUBESTAÇÃO, GERADOR, CORTES, FACHADAS E CORRIMÃO. | CRISTINA | NOVEMBRO / 2019 |
| R8 | REVISÃO DA ARQUITETURA QUANTO À FACHADAS, ACESSOS, LAYOUT DOS BANHEIROS, ESCADAS E COBERTURA | CRISTINA | AGOSTO / 2019 |
| R7 | REVISÃO DA ARQUITETURA QUANTO À ESTRUTURA E ESQUADRIAS | CRISTINA / IBRAHIM / TIAGO | JUNHO / 2019 |
| R6 | REVISÃO DA ARQUITETURA QUANTO À ESTRUTURA | CRISTINA / IBRAHIM / EDSON / TIAGO | MAIO / 2019 |
| R5 | REVISÃO DA ARQUITETURA | SHIRLEY / IBRAHIM / EDSON | NOVEMBRO / 2018 |
| R4 | REVISÃO DA ARQUITETURA QUANTO AO PSCIP | SHIRLEY / IBRAHIM / EDSON | AGOSTO / 2018 |
| R3 | REVISÃO DA ESTRUTURA | SHIRLEY / LEANDRO | JUNHO / 2018 |
| R2 | ATENDIMENTO À ANÁLISE TÉCNICA 003/2018 | SHIRLEY / LEANDRO | JUNHO / 2018 |
| R1 | REVISÃO DO ACESSO À SANTA CASA | SHIRLEY / LEANDRO | FEVEREIRO / 2018 |
| R0 | EMISSÃO INICIAL | SHIRLEY O. BRANDÃO | JUNHO / 2017 |

SECRETARIA MUNICIPAL DE URBANISMO - SMU

TODOS OS DIREITOS RESERVADOS. ESTE DOCUMENTO NÃO PODE SER UTILIZADO, COPIADO OU CEDIDO FORA DOS TERMOS CONTRATUAIS, OU SEM AUTORIZAÇÃO DO RESPONSÁVEL. ESTE DESENHO DE PROPRIEDADE DA **PREFEITURA MUNICIPAL DE PATROCÍNIO** DEVE SER UTILIZADO SOMENTE PELO PESSOAL AUTORIZADO, DENTRO DOS INTERESSES DO MUNICÍPIO. É PROIBIDA A SUA REPRODUÇÃO TOTAL OU PARCIAL SEM PERMISSÃO PRÉVIA POR ESCRITO, DEVENDO SER DEVOLVIDO PARA O DEPARTAMENTO DE ENGENHARIA QUANDO SOLICITADO OU QUANDO DA CONCLUSÃO DOS TRABALHOS QUAIS A INFORMAÇÃO AQUI CONTIDA FOI NECESSÁRIA.

TÍTULO:
**PROJETO DE REFORMA DO 3º PAVIMENTO PARA IMPLANTAÇÃO DA POLICLÍNICA E PACE HEMOMINAS - MODIFICAÇÃO SEM ACRÉSCIMO DE ÁREA**

USO:
**HOSPITALAR - PRONTO SOCORRO MUNICIPAL TEREZINHA MOREIRA MARRA**

DETALHE:
FACHADAS 3 E 4 E DETALHE JUNTA DE DILATAÇÃO

PROPRIETÁRIO:
**MUNICÍPIO DE PATROCÍNIO**

DOCUMENTO:
**CNPJ.: 18.468.033/0001-26**

ENDEREÇO DO IMÓVEL:
RUA OTÁVIO DE BRITO, Nº 15 - CENTRO - PATROCÍNIO/MG

DAEPA:

S.M.U.:

R.T. PROJETO:
**CRISTINA NUNES MACHADO SANTOS**
ARQUITETA E URBANISTA
CAU: A57429-5

R.T. EXECUÇÃO:

PROPRIETÁRIO:
**MUNICÍPIO DE PATROCINIO**
CNPJ.: 18.468.033/0001-26

O RESPONSÁVEL TÉCNICO PELA OBRA E/OU AUTOR DO PROJETO ASSUME PERANTE O MUNICÍPIO E TERCEIROS QUE TODAS AS CONDIÇÕES PREVISTAS NO PROJETO ARQUITETÔNICO ESTÃO DE ACORDO COM AS NBR'S E CÓDIGO CIVIL BRASILEIRO.

| Nº DE UNIDADES | Nº DE PAVIMENTOS | ÁREA DO LOTE (m²) | ÁREA DE PROJEÇÃO (m²) | ZONEAMENTO (SIGLA) | TAXA DE OCUPAÇÃO (%) | TAXA DE PERMEABILIDADE (%) | COEFICIENTE DE APROVEITAMENTO (CA) |
|---|---|---|---|---|---|---|---|
| **01** | **05** | 2.191,59 | 1.418,68 | **ZM** | **64%** | **23%** | **3,03** |
| ÁREAS | CONSTRUÍDA (m²) | A INCLUIR (m²) | A DEMOLIR (m²) | A CONSTRUIR (m²) | | TOTAL (m²) | |
| PRINCIPAL | 6.741,78 | - | - | - | | 6.741,78 | |
| DEPENDÊNCIA | - | - | - | - | | - | |

| SETOR: | QUADRA: | LOTE: | ESCALA: | DATA: | FOLHA: |
|---|---|---|---|---|---|
| **12** | **020** | **0090** | INDICADA | JUNHO/ 2021 | **11 / 12** |

# DETALHES PELE DE VIDRO

OBS.: CONFERIR MEDIDAS NO LOCAL ANTES DE EXECUTAR O PROJETO.

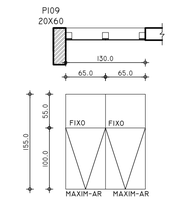


VISTA J-01
ESCALA 1:50
PAVIMENTO TÉRREO

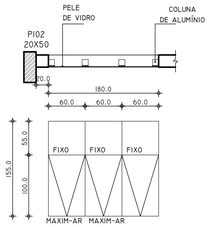


VISTA J-02
ESCALA 1:50
PAVIMENTO TÉRREO

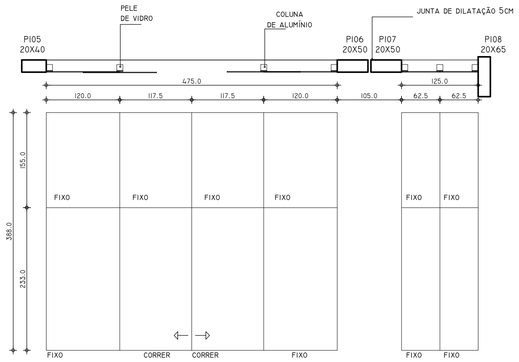


VISTA P I0
ESCALA 1:50
PAVIMENTO TÉRREO

VISTA P I0A
ESCALA 1:50

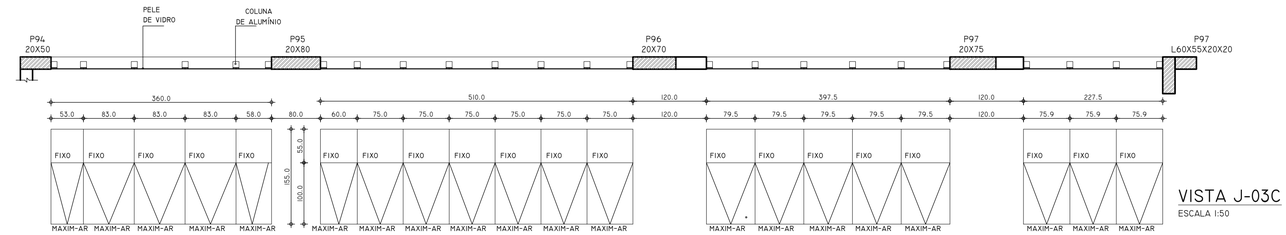


VISTA J-03
ESCALA 1:50
PAVIMENTO TÉRREO

VISTA J-03A
ESCALA 1:50

VISTA J-03B
ESCALA 1:50

VISTA J-03C
ESCALA 1:50

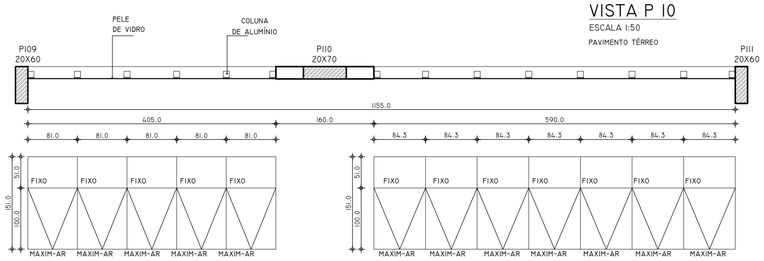


VISTA J-04
ESCALA 1:50
PRIMEIRO PAVIMENTO / SEGUNDO PAVIMENTO / TERCEIRO PAVIMENTO E QUARTO PAVIMENTO

VISTA J-04A
ESCALA 1:50

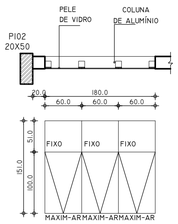


VISTA J-05
ESCALA 1:50
PRIMEIRO PAVIMENTO / SEGUNDO PAVIMENTO / TERCEIRO PAVIMENTO E QUARTO PAVIMENTO

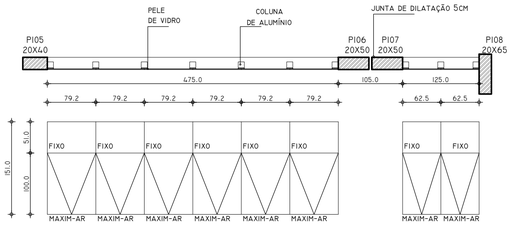


VISTA J-06
ESCALA 1:50
PRIMEIRO PAVIMENTO / SEGUNDO PAVIMENTO / TERCEIRO PAVIMENTO E QUARTO PAVIMENTO

VISTA J-06A
ESCALA 1:50

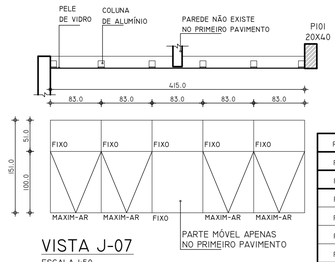


VISTA J-07
ESCALA 1:50
PRIMEIRO PAVIMENTO / SEGUNDO PAVIMENTO / TERCEIRO PAVIMENTO E QUARTO PAVIMENTO

| REVISÃO | DESCRIÇÃO | EXECUTADO POR | DATA |
|---|---|---|---|
| R20 | PROJETO DIVISÕES INTERNAS POLICLÍNICA E PACE HEMOMINAS - 3º PAVIMENTO | CRISTINA | JUNHO / 2022 |
| R19 | LEVANTAMENTO CADASTRAL SEM ACRÉSCIMO DE ÁREA - AS BUILT | CRISTINA | JUNHO / 2021 |
| R18 | RAMPA ACESSO SALA DE CADÁVER, CORRIMÃO SIMPLES E ALVENARIA GUARDA CORPO, CORRIMÃO DUPLO ACESSO CIRCULAÇÃO TÉRREO E GUARDA CORPO HALL DE ENTRADA. | CRISTINA | MAIO / 2021 |
| R17 | REVISÃO NOS CORTES, FACHADAS E COBERTURA, ACRESCIMO DE UMA PORTA P8, MUDANÇA NAS ALTURAS DA P7 E P25. - REVISAO DE INDICAÇÕES DE CORRIMÃO E GUARDA CORPO, DETALHAMENTO DA JUNTA DE DILATAÇÃO, ACRÉSCIMO DE FECHAMENTO EPI DRYWALL NA RAMPA DO SEGUNDO PAVIMENTO. | TIAGO | NOVEMBRO / 2020 |
| R16 | REVISÃO DA ARQUITETURA QUANTO À COBERTURA E REVISÃO DE CORRIMÃOS EXTERNOS E INTERNOS. | TIAGO | OUTUBRO / 2020 |
| R15 | REVISÃO DO PISO DA SALA DE T.I., ALTERAÇÃO DA PORTA P18 E PAREDE BARITADA DA EMERGÊNCIA ODONTOLÓGICA. PORTASANITÁRIOS SENTIDO DE FUGA E COBERTURA | CRISTINA | OUTUBRO / 2020 |
| R14 | REVISÃO DAS JUNTAS DE DILATAÇÃO NAS FACHADAS E QUADRO DE ESQUADRIAS NO TÉRREO - J1, J2, J3 - MUDANÇA NO PISTURIL, P7 E P15 MUDANÇA NA ALTURA E MODIFICAÇÃO DO QUADRO DE ESPECIFICAÇÕES DE ACABAMENTOS E NOS PISOS | CRISTINA | JULHO / 2020 |
| R13 | REVISÃO DOS EIXOS HIDRÁULICOS, BANCADAS SECAS E MOLHADAS, ACESSO SHAFTS, MANUTENÇÃO COBERTURA, FACHADA E PELE DE VIDRO | CRISTINA | ABRIL / 2020 |
| R12 | REVISÃO DOS EIXOS HIDRÁULICOS, BANCADAS SECAS E MOLHADAS, ACESSO SHAFTS, MANUTENÇÃO COBERTURA E RESERVATÓRIOS | CRISTINA | MARÇO / 2020 |
| R11 | REVISÃO DA ARQUITETURA QUANTO À RAMPA ACESSO RUA OTÁVIO DE BRITO | CRISTINA | JANEIRO / 2020 |
| R10 | REVISÃO DA ARQUITETURA QUANTO À SUBESTAÇÃO, GERADOR, CORTES, FACHADAS, NÍVEL TÉRREO E SHAFTS. | CRISTINA | DEZEMBRO / 2019 |
| R9 | REVISÃO DA ARQUITETURA QUANTO À SUBESTAÇÃO, GERADOR, CORTES, FACHADAS E CORRIMÃO. | CRISTINA | NOVEMBRO / 2019 |
| R8 | REVISÃO DA ARQUITETURA QUANTO À FACHADAS, ACESSOS, LAYOUT DOS BANHEIROS, ESCADAS E COBERTURA | CRISTINA | AGOSTO / 2019 |
| R7 | REVISÃO DA ARQUITETURA QUANTO À ESTRUTURA E ESQUADRIAS | CRISTINA / IBRAHIM / TIAGO | JUNHO / 2019 |
| R6 | REVISÃO DA ARQUITETURA QUANTO À ESTRUTURA | CRISTINA / IBRAHIM / EDOSN / TIAGO | MAIO / 2019 |
| R5 | REVISÃO DA ARQUITETURA | SHIRLEY / IBRAHIM / EDSON | NOVEMBRO / 2018 |
| R4 | REVISÃO DA ARQUITETURA QUANTO AO PSCIP | SHIRLEY / IBRAHIM / EDSON | AGOSTO / 2018 |
| R3 | REVISÃO DA ESTRUTURA | SHIRLEY / LEANDRO | JUNHO / 2018 |
| R2 | ATENDIMENTO À ANÁLISE TÉCNICA 003/2018 | SHIRLEY / LEANDRO | JUNHO / 2018 |
| R1 | REVISÃO DO ACESSO À SANTA CASA | SHIRLEY / LEANDRO | FEVEREIRO / 2018 |
| R0 | EMISSÃO INICIAL | SHIRLEY O. BRANDÃO | JUNHO / 2017 |

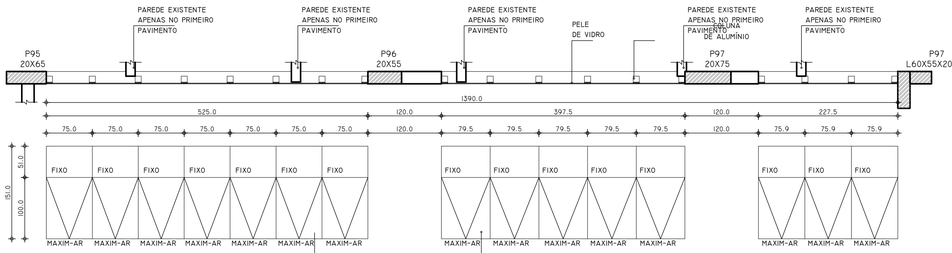


VISTA J-08
ESCALA 1:50
PRIMEIRO PAVIMENTO / SEGUNDO PAVIMENTO / TERCEIRO PAVIMENTO E QUARTO PAVIMENTO

VISTA J-08A
ESCALA 1:50

VISTA J-08B
ESCALA 1:50

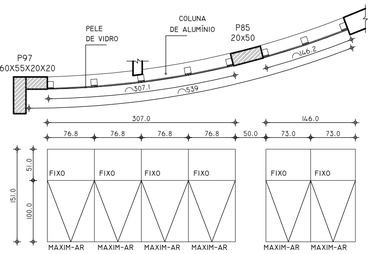


VISTA J-09
ESCALA 1:50
PRIMEIRO PAVIMENTO

VISTA J-09A
ESCALA 1:50

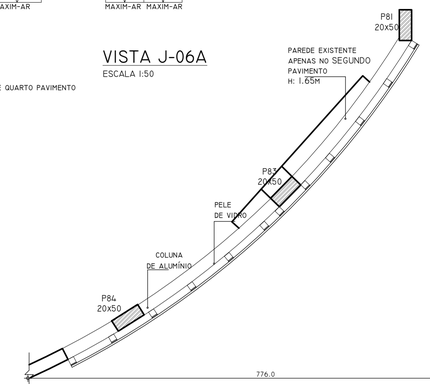


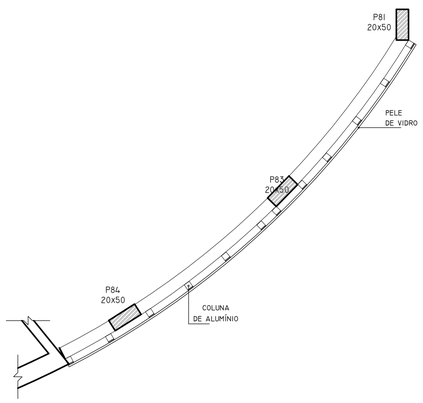


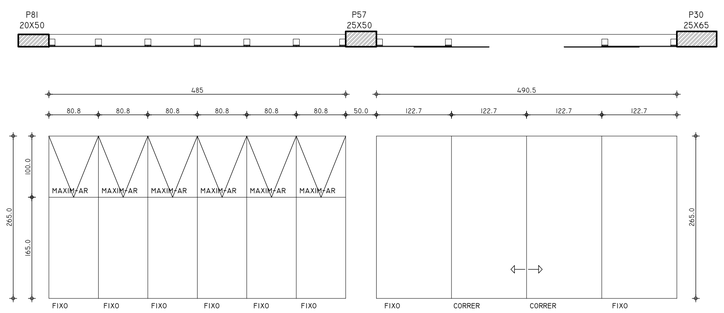


VISTA J-II
ESCALA 1:50
PRIMEIRO PAVIMENTO

VISTA PI
ESCALA 1:50

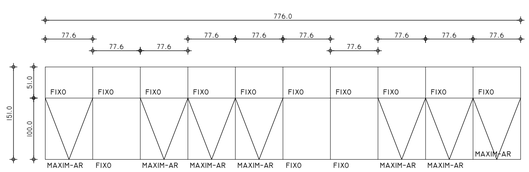


VISTA J-I0
ESCALA 1:50
PRIMEIRO PAVIMENTO

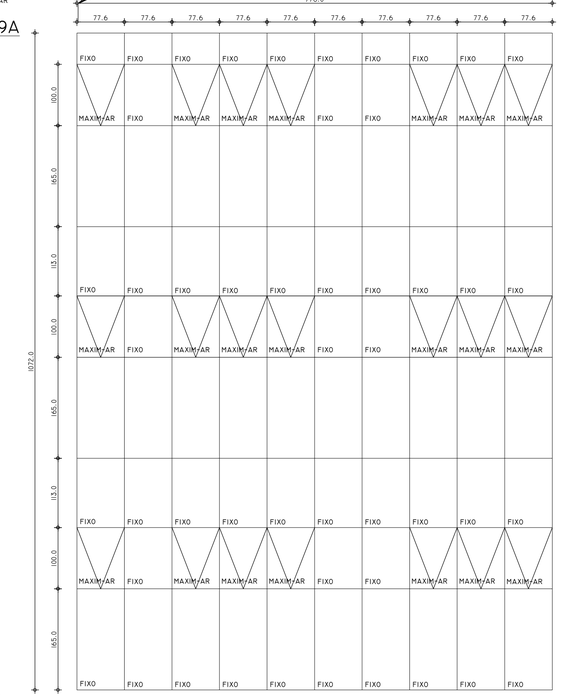


VISTA J-23
ESCALA 1:50
SEGUNDO PAVIMENTO / TERCEIRO PAVIMENTO E QUARTO PAVIMENTO


SECRETARIA MUNICIPAL DE URBANISMO - SMU

TODOS OS DIREITOS RESERVADOS. ESTE DOCUMENTO NÃO PODE SER UTILIZADO, COPIADO OU CEDIDO FORA DOS TERMOS CONTRATUAIS, OU SEM AUTORIZAÇÃO DO RESPONSÁVEL. ESTE DESENHO DE PROPRIEDADE DA **PREFEITURA MUNICIPAL DE PATROCÍNIO** DEVE SER UTILIZADO SOMENTE PELO PESSOAL AUTORIZADO, DENTRO DOS INTERESSES DO MUNICÍPIO. É PROIBIDA A SUA REPRODUÇÃO TOTAL OU PARCIAL SEM PERMISSÃO PRÉVIA POR ESCRITO, DEVENDO SER DEVOLVIDO PARA O DEPARTAMENTO DE ENGENHARIA QUANDO SOLICITADO OU QUANDO DA CONCLUSÃO DOS TRABALHOS QUAIS A INFORMAÇÃO AQUI CONTIDA FOI NECESSÁRIA.


TÍTULO:
**PROJETO DE REFORMA DO 3º PAVIMENTO PARA IMPLANTAÇÃO DA POLICLÍNICA E PACE HEMOMINAS - MODIFICAÇÃO SEM ACRÉSCIMO DE ÁREA**

USO:
**HOSPITALAR - PRONTO SOCORRO MUNICIPAL TEREZINHA MOREIRA MARRA**

DETALHE:
DETALHES DAS ESQUADRIAS EM PELE DE VIDRO

PROPRIETÁRIO:
**MUNICÍPIO DE PATROCÍNIO**

DOCUMENTO:
**CNPJ.: 18.468.033/0001-26**

ENDEREÇO DO IMÓVEL:
RUA OTÁVIO DE BRITO, Nº 15 - CENTRO - PATROCÍNIO/MG

DAEPA:

S.M.U.:

R.T. PROJETO:
**CRISTINA NUNES MACHADO SANTOS**
ARQUITETA E URBANISTA
CAU: A57429-5

R.T. EXECUÇÃO:

PROPRIETÁRIO:
**MUNICÍPIO DE PATROCINIO**
CNPJ.: 18.468.033/0001-26

O RESPONSÁVEL TÉCNICO PELA OBRA E/OU AUTOR DO PROJETO ASSUME PERANTE O MUNICÍPIO E TERCEIROS QUE TODAS AS CONDIÇÕES PREVISTAS NO PROJETO ARQUITETÔNICO ESTÃO DE ACORDO COM AS NBR'S E CÓDIGO CIVIL BRASILEIRO.

| Nº DE UNIDADES | Nº DE PAVIMENTOS | ÁREA DO LOTE (m²) | ÁREA DE PROJEÇÃO (m²) | ZONEAMENTO (SIGLA) | TAXA DE OCUPAÇÃO (%) | TAXA DE PERMEABILIDADE (%) | COEFICIENTE DE APROVEITAMENTO (CA) |
|---|---|---|---|---|---|---|---|
| **01** | **05** | 2.191,59 | 1.418,68 | **ZM** | **64%** | **23%** | **3,03** |

| ÁREAS | CONSTRUÍDA (m²) | A INCLUIR (m²) | A DEMOLIR (m²) | A CONSTRUIR (m²) | TOTAL (m²) |
|---|---|---|---|---|---|
| PRINCIPAL | 6.741,78 | - | - | - | 6.741,78 |
| DEPENDÊNCIA | - | - | - | - | - |

| SETOR: | QUADRA: | LOTE: | ESCALA: | DATA: | FOLHA: |
|---|---|---|---|---|---|
| **12** | **020** | **0090** | INDICADA | JUNHO/ 2021 | **12 / 12** |